Приложение к распо	ряжению Росавтодора
ОТ	$\mathcal{N}_{\underline{o}}$

Внесение изменений в документацию по планировке территории объекта «Скоростная автомобильная дорога Москва – Нижний Новгород – Казань. Строительство скоростной автомобильной дороги Москва – Нижний Новгород – Казань, 7 этап км 586 – км 663, Чувашская Республика, Республика Татарстан (от пересечения с автомобильной дорогой федерального значения A-151 «Цивильск – Ульяновск» до пересечения с автомобильной дорогой федерального значения P-241 «Казань — Буинск — Ульяновск»)», утвержденную распоряжениями Федерального дорожного агентства от 27.10.2020 № 3233-р, от 07.12.2020 № 3697-р касающуюся участков скоростной автомобильной дороги Москва – Нижний Новгород Казань км 588+717 - км 588+971, км 596+692 - км 596+860, km 600+8- km 600+289, km 606+423- km 606+514, km 607+589- km 607+631, км 610+572 – км 610+78, км 615+42 – км 615+478, км 618+111 – км 618+166, км 619+99 – км 620+19, км 622+743 – км 623+23, км 628+180 – км 628+591, km 631+56 – km 631+71, km 635+24 – km 635+75, km 635+489 – km 635+533, км 644+378 – км 644+611, км 645+216 – км 645+269, км 649+970 – км 650+49, км 650+810 – км 650+875, км 657+399 – км 657+450, км 667+216 – км 667+564

### ПРОЕКТ ПЛАНИРОВКИ ТЕРРИТОРИИ

Основная часть проекта планировки. Раздел 1 «Проект планировки территории. Графическая часть»

## Часть 2 КНИГА 1 ДПТПиИТ-2019-1483-ПП-ОЧ-ГЧ-РТ-1

Сельское поселение Старотябердинское Кайбицкого муниципального района

## Государственная компания «Российские автомобильные дороги»

Внесение изменений в документацию по планировке территории объекта «Скоростная автомобильная дорога Москва – Нижний Новгород – Казань. Строительство скоростной автомобильной дороги Москва – Нижний Новгород – Казань, 7 этап км 586 – км 663, Чувашская Республика, Республика Татарстан (от пересечения с автомобильной дорогой федерального значения A-151 «Цивильск – Ульяновск» до пересечения с автомобильной дорогой федерального значения P-241 «Казань — Буинск — Ульяновск»)», утвержденную распоряжениями Федерального дорожного агентства от 27.10.2020 № 3233-р, от 07.12.2020 № 3697-р касающуюся участков скоростной автомобильной дороги Москва – Нижний Новгород Казань км 588+717 – км 588+971, км 596+692 - км 596+860, км 600+8 – км 600+289, km 606+423 – km 606+514, km 607+589 – km 607+631, km 610+572 – km 610+78, км 615+42 – км 615+478, км 618+111 – км 618+166, км 619+99 – км 620+19, км 622+743 – км 623+23, км 628+180 – км 628+591, км 631+56 – км 631+71, км 635+24 - KM 635+75, KM 635+489 - KM 635+533, KM 644+378 - KM 644+611, KM 645+216 - км 645+269, км 649+970 - км 650+49, км 650+810 - км 650+875, км 657+399 - км 657+450, км 667+216 – км 667+564

## ПРОЕКТ ПЛАНИРОВКИ ТЕРРИТОРИИ

Основная часть проекта планировки территории Раздел 1 «Проект планировки территории. Графическая часть»

Часть 2

Республика Татарстан, км 596- км 602

### КНИГА 1

## ДПТПиИТ-2019-1483-ПП-ОЧ-ГЧ-РТ-1

Сельское поселение Старотябердинское Кайбицкого муниципального района

Инв. № подл. Подп. и дата Взам. инв.

Санкт-Петербург 2021

### Государственная компания «Российские автомобильные дороги»

Внесение изменений в документацию по планировке территории объекта «Скоростная автомобильная дорога Москва – Нижний Новгород – Казань. Строительство скоростной автомобильной дороги Москва – Нижний Новгород – Казань, 7 этап км 586 – км 663, Чувашская Республика, Республика Татарстан (от пересечения с автомобильной дорогой федерального значения A-151 «Цивильск – Ульяновск» до пересечения с автомобильной дорогой федерального значения P-241 «Казань — Буинск — Ульяновск»)», утвержденную распоряжениями Федерального дорожного агентства от 27.10.2020 № 3233-р, от 07.12.2020 № 3697-р касающуюся участков скоростной автомобильной дороги Москва – Нижний Новгород Казань км 588+717 – км 588+971, км 596+692 - км 596+860, км 600+8 – км 600+289, km 606+423 – km 606+514, km 607+589 – km 607+631, km 610+572 – km 610+78, km 615+42 – km 615+478, km 618+111 – km 618+166, km 619+99 – km 620+19, км 622+743 – км 623+23, км 628+180 – км 628+591, км 631+56 – км 631+71, км 635+24 - км 635+75, км 635+489 - км 635+533, км 644+378 - км 644+611, км 645+216 - км 645+269, км 649+970 - км 650+49, км 650+810 - км 650+875, км 657+399 - км 657+450, км 667+216 – км 667+564

### ПРОЕКТ ПЛАНИРОВКИ ТЕРРИТОРИИ

Основная часть проекта планировки территории Раздел 1 «Проект планировки территории. Графическая часть»

> Часть 2 Республика Татарстан, км 596- км 602 КНИГА 1 ДПТПиИТ-2019-1483-ПП-ОЧ-ГЧ-РТ-1

Сельское поселение Старотябердинское Кайбицкого муниципального района

Заместитель директора по проектированию

Комплексный ГИП



А. Ю. Кулешов

Н. Э. Ковалев

Санкт-Петербург 2021

Взам. инв. №

Подп. и дата

нв. № подл.



# Общество с ограниченной ответственностью «ТранспроектИнжиниринг»

196084, г.Санкт-Петербург, ул.Малая Митрофаньевская, д.4, лит.Л, оф.318 info@tpe.su, www.tpe.su

## Заказчик - Государственная компания «Российские автомобильные дороги»

Внесение изменений в документацию по планировке территории объекта «Скоростная автомобильная дорога Москва – Нижний Новгород – Казань. Строительство скоростной автомобильной дороги Москва – Нижний Новгород – Казань, 7 этап км 586 – км 663, Чувашская Республика, Республика Татарстан (от пересечения с автомобильной дорогой федерального значения A-151 «Цивильск – Ульяновск» до пересечения с автомобильной дорогой федерального значения Р-241 «Казань — Буинск — Ульяновск»)», утвержденную распоряжениями Федерального дорожного агентства от 27.10.2020 № 3233-р, от 07.12.2020 № 3697-р касающуюся участков скоростной автомобильной дороги Москва – Нижний Новгород Казань км 588+717 – км 588+971, км 596+692 - км 596+860, км 600+8 – км 600+289, км 606+423 – км 606+514, км 607+589 – км 607+631, км 610+572 – км 610+78, км 615+42 – км 615+478, км 618+111 – км 618+166, км 619+99 – км 620+19, км 622+743 – км 623+23, км 628+180 – км 628+591, км 631+56 – км 631+71, км 635+24 - км 635+75, км 635+489 - км 635+533, км 644+378 - км 644+611, км 645+216 - km 645+269, km 649+970 - km 650+49, km 650+810 - km 650+875, km657+399 – км 657+450, км 667+216 – км 667+564

### ПРОЕКТ ПЛАНИРОВКИ ТЕРРИТОРИИ

Основная часть проекта планировки территории Раздел 1 «Проект планировки территории. Графическая часть»

Часть 2

Республика Татарстан, км 596- км 602

#### КНИГА 1

ДПТПиИТ-2019-1483-ПП-ОЧ-ГЧ-РТ-1

Сельское поселение Старотябердинское Кайбицкого муниципального района

Генеральный директор

Главный инженер проекта

Савченко А.В.

Уразова М.Т.

Санкт-Петербург 2021 «Скоростная автомобильная дорога Москва – Нижний Новгород – Казань. Строительство скоростной автомобильной дороги Москва – Нижний Новгород – Казань, 7 этап км 586 – км 663, Чувашская Республика, Республика Татарстан (от пересечения с автомобильной дорогой федерального значения А-151 «Цивильск – Ульяновск» до пересечения с автомобильной дорогой федерального значения Р-241 «Казань — Буинск — Ульяновск»)»

### Состав документации по планировке территории

	Ном том	-		Обозна	чение		Наименование		Приме	чание		
							7 этап					
					1. Oci	новна	я часть проекта планировки					
F							ировки территории. Графическ	ая часть)	<b>&gt;</b>			
	Част	ь 1	ДПТ	ПиИТ-2 ПП-ОЧ-1	019-1	483-	Чувашская Республика					
	Книг	a 1	, ,	ГПиИТ-2 ІП-ОЧ-Г			Сельское поселение Комсомол Александровское Комсомольст муниципального района, Сельстоеление Тобурдановское Камуниципального района	кого ское				
	Част	ь 2	, ,	ГПиИТ-2 ПП-ОЧ-			Республика Татарста	н, км 596-	км 602			
	Книг	a 1	ДП7 Г	ГПиИТ-2 ІП-ОЧ-Г	2019-1 Ч-РТ-	483- -1	Сельское поселение Старотябе Кайбицкого муниципального р					
	Част	ь 3	, ,	ГПиИТ-2 ПП-ОЧ-1	ГЧ-ЧІ	D	Чувашская Республико	а, км 602-	км 604			
	Книг	a 1		ГПиИТ-2 ІП-ОЧ-Г			Сельское поселение Чутеевско Янтиковского муниципального					
	Част	ь 4	ДПТПиИТ-2019-1483- ПП-ОЧ-ГЧ-РТ			Республика Татарстан, км 604- км		км 670				
	Книга 1		ДПТПиИТ-2019-1483- ПП-ОЧ-ГЧ-РТ-1				Сельское поселение Молькеевское Кайбицкого муниципального района					
	Книг	a 2	ДПТПиИТ-2019-1483- ПП-ОЧ-ГЧ-РТ-2 ДПТПиИТ-2019-1483- ПП-ОЧ-ГЧ-РТ-3				Сельское поселение Хозесановское Кайбицкого муниципального района Сельское поселение Большеподберезинское Кайбицкого муниципального района					
	Книг	a 3										
	Книг	a 4	ДПТПиИТ-2019-1483- ПП-ОЧ-ГЧ-РТ-4 ДПТПиИТ-2019-1483- ПП-ОЧ-ГЧ-РТ-5 ДПТПиИТ-2019-1483- ПП-ОЧ-ГЧ-РТ-6				Сельское поселение Ульянковское Кайбицкого муниципального района					
	Книг	a 5					Сельское поселение Большекайбицкое Кайбицкого муниципального района					
	Книг	a 6										
	Книга 7 Книга 8 Книга 9		ДПТПиИТ-2019-1483- ПП-ОЧ-ГЧ-РТ-7 ДПТПиИТ-2019-1483- ПП-ОЧ-ГЧ-РТ-8				Сельское поселение Муралинское Кайбицкого муниципального района					
							Сельское поселение Федоровск Кайбицкого муниципального р	района				
			ДПТПиИТ-2019-1483- ПП-ОЧ-ГЧ-РТ-9			.9	Сельское поселение Кулангин Кайбицкого муниципального р	района				
	Книга	10	ДПТПиИТ-2019-1483- ПП-ОЧ-ГЧ-РТ-10			Сельские поселения Верхнеать Апастовского муниципального						
*-	Y-						ДПТПиИТ-2019-	1483-ПГ	I			
Изм Разпа	. Кол.уч ботал	Лист Бреусов	№док	Подп.	Дата 03.2021			Стадия	Лист	Лист		
Разра Пров		Божук	•	The d	03.2021			ДПТ	лист 1	лист 6		
-	тдела	Божук		Boncycl	03.2021		Состав документации по		_			
70	Q•			LUUMCUK		]	планировке территории		анспроектИн Санкт-Петер(			
Н. ко	нтр.	Косынк	ина	A	03.2021				r	- 1		
	*	•		(\7/								

«Скоростная автомобильная дорога Москва – Нижний Новгород – Казань. Строительство скоростной автомобильной дороги Москва – Нижний Новгород – Казань, 7 этап км 586 – км 663, Чувашская Республика, Республика Татарстан (от пересечения с автомобильного дорогой федерального значения А-151 «Цивильск – Ульяновск» до пересечения с автомобильной дорогой федерального значения Р-241 «Казань — Буинск — Ульяновск»)»

Номер тома	Обозначение	Наименование	Примечание
		Маломеминское Кайбицкого муниципального района, Большемеминское Верхнеуслонского муниципального района	
Книга 11	ДПТПиИТ-2019-1483- ПП-ОЧ-ГЧ-РТ-11	Сельское поселение Коргузинское Верхнеуслонского муниципального района	
Книга 12	ДПТПиИТ-2019-1483- ПП-ОЧ-ГЧ-РТ-12	Сельское поселение Кильдеевское Верхнеуслонского муниципального района	
	Раздел 2. «Положен	ние о размещении линейных объектов»	
Часть 1	ДПТПиИТ-2019-1483- ПП-ОЧ-ПР-ЧР	Чувашская Республика, Республика Татарстан	
	2. Материалы по	обоснованию проекта планировки	
P		боснованию проекта планировки территор Графическая часть»	эии.
Часть 1	ДПТПиИТ-2019-1483- ПП- МО -ГЧ-ЧР	Чувашская Республика, км 588- к	тм 596
Книга 1	ДПТПиИТ-2019-1483- ПП- МО -ГЧ-ЧР-1	Сельское поселение Комсомольское, Александровское Комсомольского муниципального района, Сельское поселение Тобурдановское Канашского муниципального района	
Часть 2 ДПТПиИТ-2019-1483- ПП- МО -ГЧ-РТ		Республика Татарстан, км 596- км 602	
Книга 1	ДПТПиИТ-2019-1483- ПП- МО -ГЧ-РТ-1	Сельское поселение Старотябердинское Кайбицкого муниципального района	
Часть 3 ДПТПиИТ-2019-1483- ПП- МО -ГЧ-ЧР		Чувашская Республика, км 602- км 604	
Книга 1	ДПТПиИТ-2019-1483- ПП- МО -ГЧ-ЧР-1	Сельское поселение Чутеевское Янтиковского муниципального района	
Часть 4 ДПТПиИТ-2019-1483- ПП- МО -ГЧ-РТ		Республика Татарстан, км 604- км 670	
Книга 1 ДПТПиИТ-2019-1483- ПП- МО -ГЧ-РТ-1		Сельское поселение Молькеевское Кайбицкого муниципального района	
Книга 2	ДПТПиИТ-2019-1483- ПП- МО -ГЧ-РТ-2	Сельское поселение Хозесановское Кайбицкого муниципального района	
Книга 3	ДПТПиИТ-2019-1483- ПП- МО -ГЧ-РТ-3	Сельское поселение Большеподберезинское Кайбицкого муниципального района	
Книга 4	ДПТПиИТ-2019-1483- ПП- МО -ГЧ-РТ-4	Сельское поселение Ульянковское Кайбицкого муниципального района	

Взам. инв. №	
Подпись и дата	
з. №подл.	

Изм.	Кол.уч	Лист	№док	Подп.	Дата

«Скоростная автомобильная дорога Москва – Нижний Новгород – Казань. Строительство скоростной автомобильной дороги Москва – Нижний Новгород – Казань, 7 этап км 586 – км 663, Чувашская Республика, Республика Татарстан (от пересечения с автомобильной дорогой федерального значения Р-241 «Казань — Буинск — Ульяновск»)»

Номер тома	Обозначение	Наименование	Примечание		
Книга 5	ДПТПиИТ-2019-1483- ПП- МО -ГЧ-РТ-5	Сельское поселение Большекайбицкое Кайбицкого муниципального района			
Книга 6	ДПТПиИТ-2019-1483- ПП- МО -ГЧ-РТ-6	Сельское поселение Кушманское Кайбицкого муниципального района			
Книга 7	ДПТПиИТ-2019-1483- ПП- МО -ГЧ-РТ-7	Сельское поселение Муралинское Кайбицкого муниципального района			
Книга 8	ДПТПиИТ-2019-1483- ПП- МО -ГЧ-РТ-8	Сельское поселение Федоровское Кайбицкого муниципального района			
Книга 9	ДПТПиИТ-2019-1483- ПП- МО -ГЧ-РТ-9	Сельское поселение Кулангинское Кайбицкого муниципального района			
Книга 10	ДПТПиИТ-2019-1483- ПП- МО -ГЧ-РТ-10	Сельские поселения Верхнеаткозинское Апастовского муниципального района, Маломеминское, Кайбицкого муниципального района, Большемеминское, Верхнеуслонского муниципального района			
Книга 11	ДПТПиИТ-2019-1483- ПП- МО -ГЧ-РТ-11	Сельское поселение Коргузинское Верхнеуслонского муниципального района			
Книга 12	ДПТПиИТ-2019-1483- ПП-МО-ГЧ-РТ-12	Сельское поселение Кильдеевское Верхнеуслонского муниципального района			
Раздел 4. «Материалы по обоснованию проекта планировки территории. Пояснительная записка»					
Часть 1	ДПТПиИТ-2019-1483- ПП-МО-ПЗ-ЧР	Чувашская Республика, Республика Татарстан			

Page   Page	B					
ЯПТП <sub>И</sub> ИТ-2019-1483-ПП	 Z					
					ДПТПиИТ-2019-1483-ПП	Лист





«Скоростная автомобильная дорога Москва — Нижний Новгород — Казань. Строительство скоростной автомобильной дороги Москва — Нижний Новгород — Казань, 7 этап км 586 — км 663, Чувашская Республика, Республика Татарстан (от пересечения с автомобильной дорогой федерального значения А-151 «Цивильск — Ульяновск» до пересечения с автомобильной дорогой федерального значения Р-241 «Казань — Буинск — Ульяновск»)»

## Содержание

№ п/п	Наименование	№ стр.
	Графические материалы	
1.	Чертеж красных линий. М 1:2000	
	Приложение 1. Перечень координат характерных точек красных	
	линий	
	Чертеж границ зон планируемого размещения линейных объектов,	
2.	совмещенный с чертежом границ зон планируемого размещения	
	линейных объектов, подлежащих реконструкции в связи с	
	изменением их местоположения (автомобильных дорог). М 1:2000	
_	Чертеж границ зон планируемого размещения линейных объектов,	
3.	подлежащих реконструкции в связи с изменением их	
	местоположения (инженерных сетей). М 1:2000	

Взам. инв. №												
Подпись и дата												
Togn.								ППТП ИТ 2010 1492 П	попг	TI DT 1		
-		Изм.	Кол.уч	Лист	№док	Подп.	Дата	ДППИИТ-2019-1483-П	ДПТПиИТ-2019-1483-ПП-ОЧ-ГЧ-РТ-1			
		Разрабо		Бреусов			03.2020		Стадия	Лист	Листов	
ПДО		Проверил Божук			Boncycl	03.2020	ДПТ		1	1		
Инв. №подл		Рук.отдела Божук				03.2020	Содержание					
AHB.			_	000	O «КРТ Сис	стема»						
		Н. конт	p.	Косынк	ина	- Comment	03.2020					

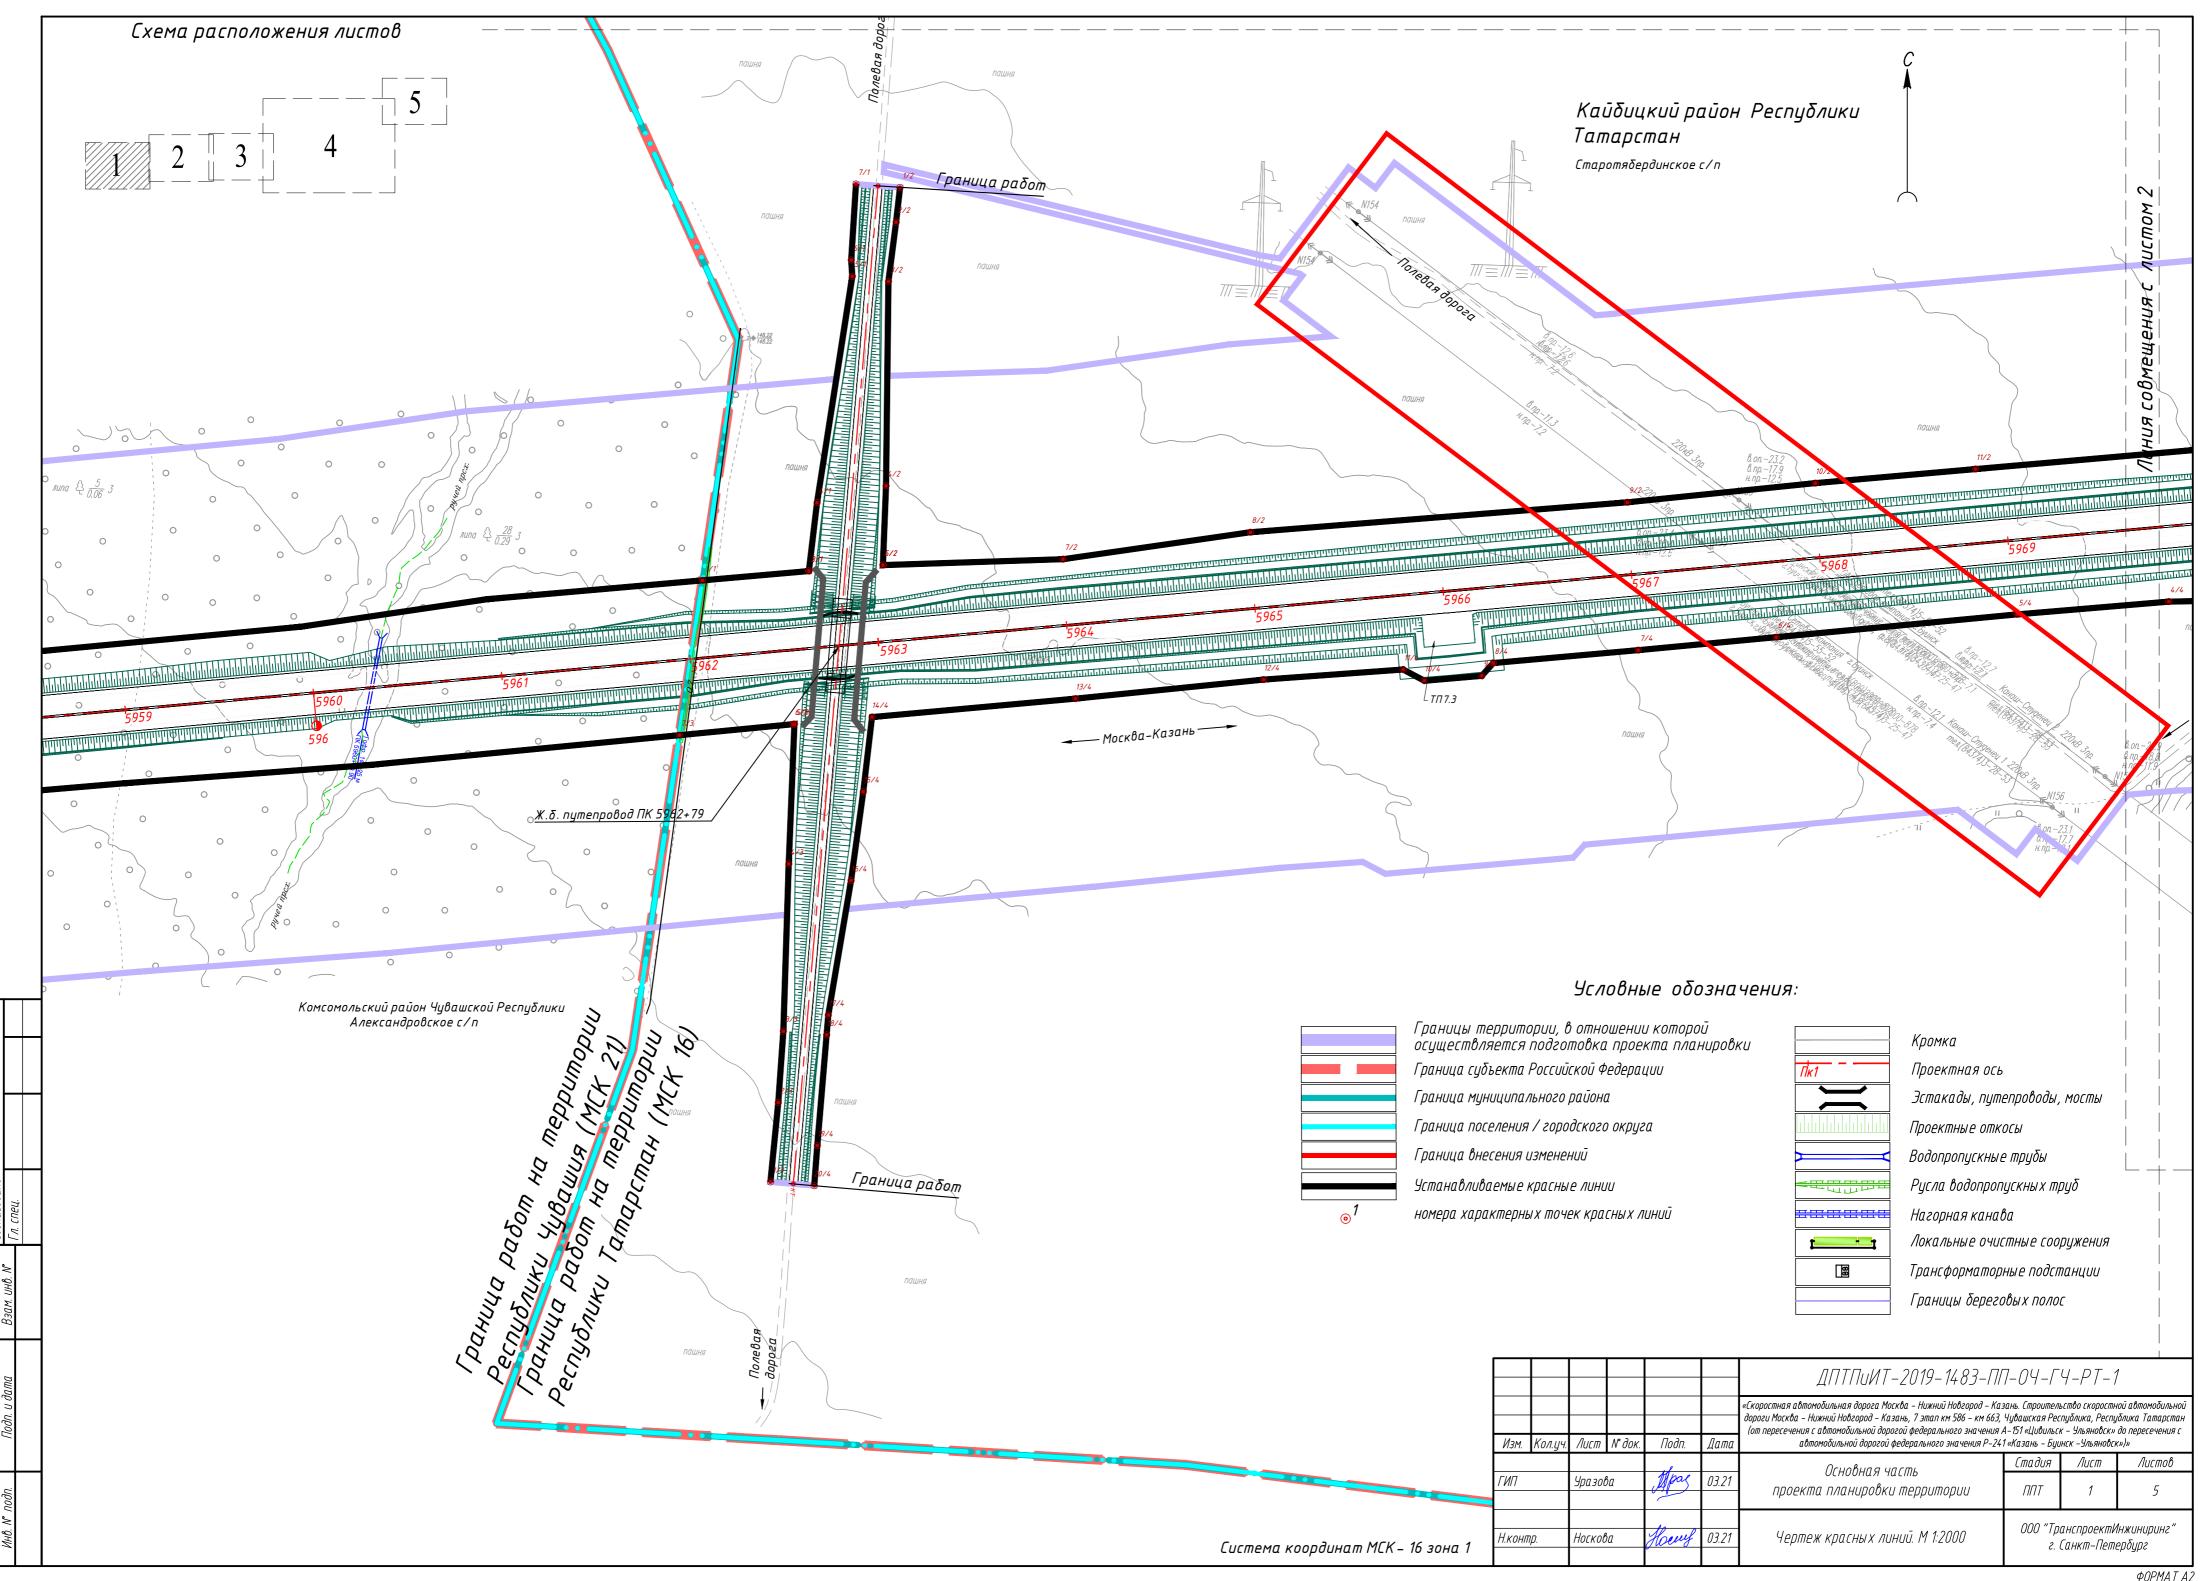

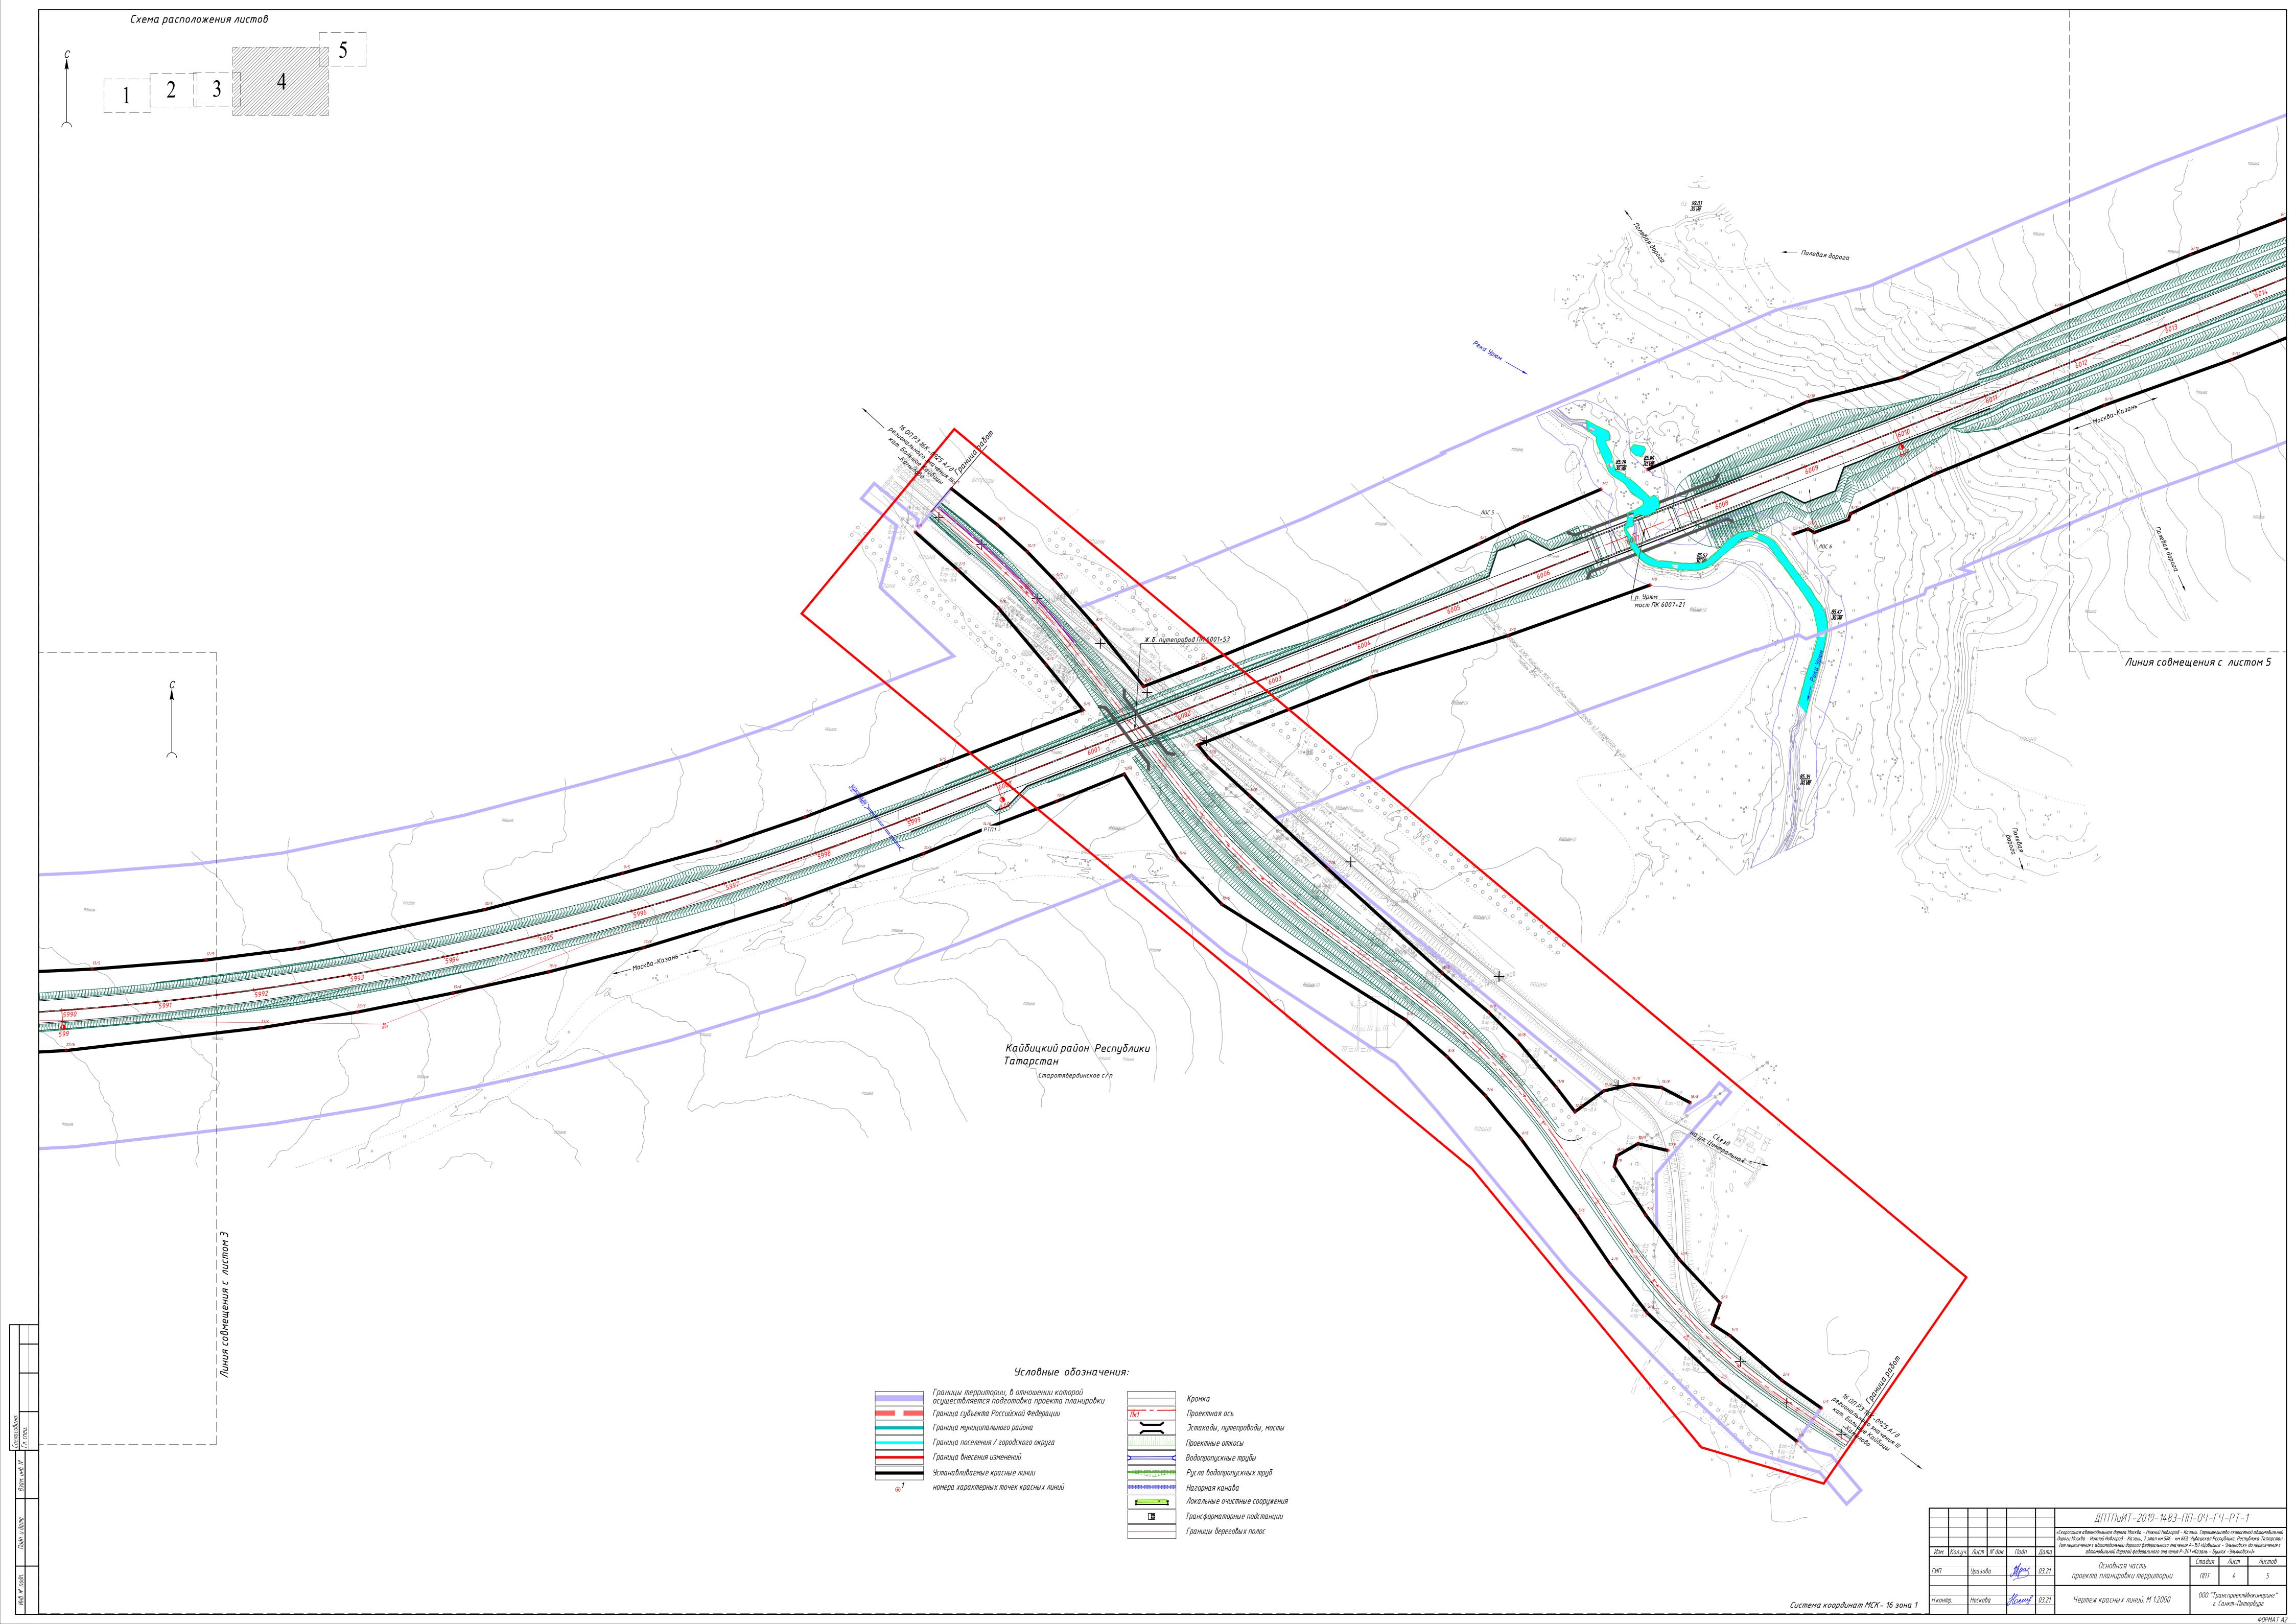

## Перечень координат характерных точек красных линий

№ точки	X	Y					
	Устанавливаемые 1						
	Республика Т	-					
Система координат: МСК 16							
	Контур .	№ 1					
1	425309,01	1213683,82					
2	425313,93	1213740,03					
3	425313,93	1213740,03					
4	425350,11	1213744,32					
5	425469,91	1213763,00					
6	425478,54	1213762,45					
7	425518,71	1213764,95					
	Контур .	№ 2					
1	425516,90	1213788,25					
2	425498,58	1213786,16					
3	425467,21	1213782,13					
4	425359,02	1213780,83					
5	425317,09	1213779,19					
6	425317,09	1213779,19					
7	425320,22	1213874,46					
8	425334,48	1213973,59					
9	425350,31	1214173,00					
10	425360,48	1214272,51					
11	425367,91	1214357,19					
12	425380,67	1214503,78					
13	425393,38	1214582,01					
14	425406,14	1214694,15					
15	425406,75	1214694,75					
16	425408,76	1214696,92					
17	425410,55	1214698,91					
18	425412,28	1214701,00					
19	425413,94	1214703,16					
20	425415,50	1214705,36					
21	425416,05	1214706,18					
22	425417,77	1214708,41					
23	425419,50	1214710,81					
24	425429,77	1214726,28					
25	425433,38	1214770,85					
	Контур .	№ 3					
1	424990,70	1213719,69					
2	425032,74	1213723,84					
3	425070,43	1213726,52					
4	425158,96	1213729,38					
5	425232,97	1213732,41					
6	425232,90	1213731,68					
7	425227,09	1213671,56					
	Контур .	№ 4					
1	425275,79	1214675,98					

2	425200 14	1214676 91
3	425309,14	1214676,81
	425299,62	1214551,77
4	425297,76	1214459,47
5	425291,01	1214379,16
6	425278,96	1214251,79
7	425272,09	1214178,78
8	425265,28	1214102,04
9	425258,49	1214096,01
10	425255,89	1214065,66
11	425261,84	1214054,38
12	425256,51	1213980,60
13	425246,42	1213881,09
14	425236,68	1213773,43
15	425197,17	1213768,81
16	425150,12	1213762,32
17	425078,97	1213750,30
18	425068,49	1213749,41
19	425009,93	1213744,48
20	424988,72	1213742,86
	Контур	
1	425881,22	1217355,82
2	425841,89	1217400,14
3	425802,37	1217442,14
4	425743,55	1217491,61
5	425696,88	1217529,49
6	425639,42	1217380,25
7	425585,78	1217241,58
8	425553,95	1217148,13
9	425527,68	1217052,96
10	425489,92	1216909,94
11	425449,76	1216716,13
12	425437,74	1216621,64
13	425428,35	1216503,60
14	425423,60	1216394,96
15	425421,80	1216321,95
16	425420,95	1216221,91
17	425422,07	1216161,67
18	425422,78	1215925,55
19	425423,85	1215823,99
20	425424,06	1215724,27
21	425427,30	1215623,82
22	425423,21	1215564,26
23	425424,33	1215433,19
24	425427,01	1215323,44
25	425421,18	1215072,34
26	425413,11	1214972,15
27	425410,10	1214891,39
28	425417,95	1214820,59
29	425416,14	1214781,99
30	425412,93	1214753,76

Контур № 6								
1	424939,33	1218268,92						
2	425000,44	1218189,57						
3	425072,78	1218113,64						
4	425122,12	1218075,85						
5	425172,56	1218041,65						
6	425252,51	1217983,37						
7	425297,05	1217946,66						
8	425337,64	1217906,81						
9	425375,65	1217863,99						
10	425495,58	1217673,38						
11	425542,43	1217628,56						
12	425630,33	1217572,48						
13	425602,13	1217502,32						
14	425572,73	1217425,81						
15	425548,00	1217364,54						
16	425494,82	1217220,00						
17	425450,57	1217074,57						
18	425425,54	1216976,39						
19	425403,66	1216877,47						
20	425383,83	1216778,12						
21	425367,57	1216678,11						
22	425344,04	1216476,84						
23	425338,60	1216375,85						
24	425338,13	1216274,14						
25	425337,42	1216184,22						
26	425338,62	1215978,82						
27	425341,25	1215823,48						
28	425340,56	1215673,13						
29	425345,12	1215499,53						
30	425351,09	1215373,92						
31	425344,57	1215174,79						
32	425339,87	1215075,32						
33	425337,81	1214975,74						
34	425330,51	1214876,41						
35	425316,39	1214772,07						
36	425310,30	1214692,09						
37	425309,92	1214692,09						
38	425275,44	1214690,34						
Контур № 7								
1	425925,30	1218065,98						
2	425890,50	1217983,98						
3	425868,87	1217939,74						
4	425803,88	1217799,18						
5	425743,63	1217650,92						
6	425721,16	1217592,57						
7	425721,33	1217592,41						
8	425783,98	1217542,25						
9	425830,48	1217501,04						
10	425860,71	1217471,92						

11	425888,40	1217441,15
12	425926,02	1217393,38
12	<u> </u>	<u>'</u>
1	425826,06	1218116,85
2	425773,92	1217970,25
3	425730,71	1217976,23
4	425660,50	1217627,69
5	425647,07	1217659,64
6	425607,89	1217702,12
7	425532,34	1217783,15
8	425424,18	1217901,81
9	425383,67	1217949,81
10	425353,87	1217979,56
11	425305,85	1218019,92
12	425280,62	1218039,14
13	425302,15	1218069,06
14	425309,10	1218098,16
15	425305,66	1218128,83
16	425290,01	1218158,55
	Контур Л	
1	424973,74	1218294,18
2	425002,39	1218253,49
3	425048,48	1218200,08
4	425060,48	1218181,50
5	425082,54	1218189,45
6	425127,19	1218147,61
7	425173,80	1218112,47
8	425223,81	1218079,92
9	425235,08	1218082,68
10	425247,54	1218104,45
11	425240,51	1218135,35
	Контур Л	<u>6</u> 10
1	425945,76	1218114,21
2	426015,83	1218279,32
3	426041,00	1218376,85
4	426109,78	1218535,62
5	426168,47	1218676,89
6	426203,86	1218769,89
7	426257,18	1218910,38
8	426305,50	1219033,97
	Контур Л	
1	426264,19	1219234,45
2	426264,19	1219234,46
3	426152,71	1218951,51
4	426096,64	1218812,36
5	426059,66	1218719,44
6	426012,46	1218587,52
7	425940,76	1218411,15
8	425920,10	1218367,16
9	425900,10	1218324,57

10	425893,95	1218322,37
11	425880,56	1218287,02
12	425884,27	1218280,52
13	425878,75	1218264,99
13	Контур №	•
1	427220,10	1221556,00
2	427220,10	1221556,18
3	427232,64	1221583,88
4	427274,93	1221675,61
5	427316,57	1221764,73
6	427420,95	1221992,41
7	427478,69	1222133,94
8	427513,87	1222228,97
9	427545,65	1222325,08
10	427586,43	1222471,54
11	427611,37	1222569,43
12	427640,01	1222718,92
13	427663,26	1222867,65
14	427688,24	1223015,81
15	427748,82	1223411,19
16	427765,57	1223509,34
17	427792,63	1223654,80
18	427815,22	1223750,98
19	427841,43	1223845,68
20	427868,50	1223941,46
21	427936,54	1224126,17
22	427975,50	1224217,09
23	428015,92	1224306,87
24	428105,15	1224484,52
25	428124,09	1224518,46
26	428151,40	1224504,13
27	428204,07	1224475,13
28	428268,95	1224428,06
29	428337,57	1224386,87
	Контур №	
1	427496,96	1224970,13
2	427507,32	1224949,40
3	427677,80	1224806,83
4	427728,78	1224772,29
5	427780,54	1224740,96
6	427910,96	1224647,85
7	427961,09	1224614,86
8 9	428012,24 428057,34	1224583,47 1224556,15
10	427945,36	1224340,87
11	427943,36	1224249,01
12	427844,69	1224108,48
13	427794,06	1223965,15
14	427765,81	1223867,83
15	427739,89	1223769,91
13	441139,89	1223/09,91

17 427687,51 1223522,20 18 427671,61 1223423,17 19 427657,08 1223324,21 20 427640,09 1223324,21 21 427601,30 1222978,66 22 427572,42 1222780,72 23 427555,90 1222683,26 24 427534,25 122258,62 25 427510,48 1222491,13 26 427469,89 1222348,80 27 427423,19 1222208,31 28 427375,18 122208,31 29 427761,72 1221845,90 30 427222,32 1221753,94 31 427160,45 1221617,27 32 427129,53 122154,44 33 427073,89     428546,14         1225093,21           23         428453,91         1225093,21           23         428453,91         1224704,15           25         428156,60         1224576,87           26         428233,32         122450,69           28         428369,60         1224437,		·	
6       429259,91       1226859,83         7       429229,94       1226853,11         8       429209,01       1226853,21         9       429153,25       1226648,34         10       429124,02       1226551,30         11       429089,96       1226447,45         12       429048,26       1226307,89         13       429031,26       1226267,19         14       428982,41       1226171,85         15       428940,58       1226079,43         16       428876,93       1225942,39         17       428833,79       1225852,30         18       428764,78       1225720,98         19       428706,73       1225637,66         20       428626,93       1225451,47         21       428546,14       1225268,42         22       428453,91       1225093,21         23       428302,50       1224834,05         24       428225,31       1224704,15         25       428156,60       1224576,87         26       428233,32       1224503,69         28       428369,60       1224437,35		·	·
L · · · · · · · · · · · · · · · · · · ·	27		1224503,69
Контур № 15	28	428369,60	1224437,35

1	427529,26	1225008,26
2	427606,63	1224942,85
3	427698,83	1224868,49
4	427761,16	1224821,61
5	427701,10	1224744,18
6	427969,58	1224744,18
7	· · · · · · · · · · · · · · · · · · ·	1224702,90
8	428019,96 428091,77	1224623,20
9	428091,77	1224623,14
10	<u> </u>	1224742,56
-	428151,30	<del>'</del>
11	428195,56	1224832,27
12	428234,92	1224924,55
13	428300,50	1225059,54
14	428345,40	1225148,91
15	428391,23	1225237,80
16	428438,42	1225325,98
17	428488,30	1225412,75
18	428542,77	1225497,12
19	428620,01	1225626,01
20	428670,22	1225769,04
21	428720,90	1225855,39
22	428820,82	1226028,85
23	428870,03	1226115,06
24	428915,38	1226202,81
25	428930,78	1226248,06
26	428945,26	1226290,63
27	428951,05	1226305,53
28	428948,16	1226309,54
29	428971,34	1226368,32
30	428975,79	1226369,26
31	428999,22	1226429,59
32	429020,59	1226484,62
33	429056,15	1226571,80
34	429081,61	1226667,26
35	429103,36	1226763,58
36	429121,00	1226867,58
37	429088,97	1226880,59
38	429066,05	1226900,42
39	429050,94	1226925,86
40	429045,13	1226954,26
41 42	429049,93	1226989,71
	429070,27	1227047,95
43	429102,53	1227125,24
1	Контур № 431058 17	
	431058,17	1231630,21
2	430949,34	1231692,89
3	430819,91	1231770,87
5	430686,47	1231843,64
	430613,49	1231652,39
6	430540,30	1231458,93

7	430418,93	1231138,10
8	430382,60	1231045,00
9	430311,72	1230857,49
10	430238,90	1230671,41
11	430202,33	1230575,52
12	430202,33	1230531,50
13	430165,04	1230331,30
14	430056,90	1230205,71
15	430030,90	1230203,71
16	429989,17	1230016,80
17	429969,17	1229924,56
18	429932,41	1229831,16
19	429863,62	1229690,15
20	429832,64	1229604,53
21	429796,47	1229499,65
22	429787,67	1229476,03
23	429779,12	1229456,19
24	429741,23	1229364,09
25	429702,17	1229271,57
26	429614,41	1229023,90
27	429602,58	1228941,60
28	429554,53	1228845,59
29	429533,43	1228775,59
30	429473,42	1228670,50
31	429429,85	1228521,59
32	429405,48	1228427,17
33	429343,35	1228138,00
34	429329,37	1228040,36
35	429320,85	1227941,80
36	429314,31	1227842,22
37	429296,03	1227542,95
38	429279,82	1227445,33
39	429278,63	1227413,45
40	429283,82	1227408,39
41	429277,10	1227372,82
42	429273,94	1227288,46
43	429300,46	1227075,38
	Контур Л	<u>≥</u> 17
1	430197,59	1232141,29
2	430310,06	1232075,94
3	430411,69	1232008,30
4	430513,14	1231943,98
5	430618,46	1231881,63
6	430577,19	1231773,40
7	430451,49	1231446,74
8	430397,24	1231306,89
9	430307,58	1231073,52
10	430253,47	1230933,61
11	430182,74	1230746,52
12	430093,61	1230512,94

12	420020 12	1220272 10
13	430039,12	1230373,18
14	429965,86	1230188,43
15	429914,76	1230046,01
16	429879,94	1229952,25
17	429827,79	1229811,60
18	429757,82	1229640,17
19	429631,93	1229298,35
20	429595,08	1229204,97
21	429556,68	1229112,87
22	429506,36	1229022,88
23	429461,67	1228895,04
24	429424,90	1228760,95
25	429398,19	1228690,04
26	429363,32	1228594,84
27	429330,93	1228498,63
28	429288,14	1228352,27
29	429241,30	1228051,97
30	429222,81	1227950,95
31	429209,21	1227801,32
32	429202,84	1227749,10
33	429191,05	1227652,32
34	429170,89	1227400,90
35	429167,39	1227280,65
36	429127,26	1227184,50
1	<b>Контур №</b>	
2	431073,08	1231655,12 1231720,33
3	430966,45 430836,74	1231720,33
4	430702,22	1231797,57
5	430756,63	1231004,03
6	430842,38	1232262,37
7	430875,47	1232356,83
8	430900,49	1232433,31
9	430936,02	1232548,39
10	430979,76	1232692,54
11	431021,76	1232837,03
12	431047,42	1232933,81
13	431088,49	1233078,35
14	431116,02	1233174,25
15	431249,99	1233655,76
16	431276,61	1233752,38
17	431302,87	1233849,11
18	431397,11	1234186,11
19	431475,30	1234475,60
20	431503,05	1234571,82
21	431596,60	1234909,02
22	431606,97	1234946,43
23	431657,82	1234895,07
24	431679,18	1234856,06
25	431685,33	1234816,14
		,

г т		T
26	431680,77	1234776,95
27	431662,73	1234731,53
28	431634,13	1234631,53
29	431631,55	1234601,51
30	431635,24	1234576,11
31	431642,98	1234552,04
32	431658,06	1234514,13
	Контур №	
1	430214,35	1232169,31
2	430325,56	1232103,18
3	430432,79	1232044,80
4	430542,77	1231983,07
5	430635,53	1231926,41
6	430640,03	1231938,21
7	430701,71	1232099,98
8	430783,69	1232335,12
9	430829,36	1232477,37
10	430875,71	1232619,41
11	430920,45	1232761,99
12	430950,12	1232875,58
13	430986,28	1233002,71
14	431012,72	1233099,16
15	431101,75	1233421,72
16	431145,36	1233581,25
17	431172,11	1233677,61
18	431212,44	1233819,86
19	431253,94	1233966,24
20	431281,39	1234062,41
21	431307,96	1234160,06
22	431308,49	1234176,28
23	431316,14	1234205,48
24	431324,30	1234220,13
25	431401,37	1234496,12
26	431483,12	1234784,77
27	431534,43	1234978,10
28	431543,22	1235010,06
29	431501,56	1235054,20
30	431461,49	1235102,12
31	431427,38	1235143,92
32	431404,97	1235179,83
33	431383,95	1235234,14
34	431371,21	1235274,43
4 1	Контур №	
1	431671,56	1234519,57
2	431659,55	1234554,60
3	431652,10	1234593,86
4	431653,38	1234628,24
5	431668,93	1234675,72
6	431696,90	1234735,19
7	431717,11	1234808,70

8	431714,26	1234859,31
9	431698,72	1234898,95
10	431677,93	1234936,14
11	431620,77	1234996,21
12	431636,63	1235053,40
13	431715,82	1235334,72
14	431744,46	1235438,62
15	431769,06	1235535,81
16	431797,04	1235631,81
17	431838,35	1235776,03
18	431864,35	1235872,33
19	431905,16	1236016,82
20	431958,38	1236209,68
21	431992,78	1236259,46
22	432010,28	1236322,26
23	432011,32	1236374,38
24	432032,66	1236463,78
	Контур №	
1	431914,62	1236378,29
2	431893,55	1236303,94
3	431775,09	1235845,33
4	431747,76	1235749,13
5	431721,94	1235652,52
6	431694,32	1235556,40
7	431667,66	1235460,02
8	431632,19	1235333,09
9	431588,09	1235170,76
10	431560,94	1235074,52
11	431556,99	1235060,15
12	431556,98	1235060,16
13	431531,32	1235084,58
14	431486,18	1235125,15
15	431442,08	1235178,46
16	431422,63	1235203,16
17	431402,54	1235241,52
18	431385,56	1235279,56
	Контур №	
1	432681,20	1239811,56
2	432639,04	1239825,00
3	432599,52	1239837,92
4	432562,81	1239829,04
5	432541,46	1239819,36
6	432532,51	1239807,08
7	432492,18	1239756,58
8	432456,71	1239714,12
9	432424,23	1239683,27
10	432384,30	1239652,12
11	432324,09	1239610,06
12	432244,58	1239555,29
13	432262,63	1239230,83

14	422200 70	1220777 55
15	432289,79	1238777,55
16	432290,96 432297,16	1238676,56
17		1238526,77
<b></b>	432300,95	1238426,77
18	432306,05	1238326,69
19	432319,82	1238176,31
20	432327,07	1237924,30
21 22	432322,05	1237773,01
	432307,58	1237621,53
23	432296,16	1237520,95
24	432280,57	1237420,82
25	432228,00	1237170,42
26	432196,56	1237076,86
27	432132,23	1236782,91
28	432113,95	1236739,01
29	432094,74	1236661,96
30	432100,78	1236640,18
31	432082,72	1236577,54
32	432052,99	1236511,46
33	432052,99	1236511,46
4	Контур №	
1	431931,72	1236438,67
2	431931,72	1236438,67
3	431976,03	1236595,02
4	432001,54	1236663,11
5	432027,64	1236812,32
6	432057,56	1236908,51
7	432108,94	1237049,92
8	432211,36	1237483,27
9	432247,37	1237925,58
10	432244,93	1238073,60
11	432239,06	1238173,05
12	432234,24	1238272,93
13	432228,22	1238372,75
14	432224,09	1238472,67
15	432210,72	1238676,57
16	432192,38	1238696,14
17	432188,22	1238761,21
18	432204,16	1238776,80
19	432199,48	1238848,36
20	432196,19	1239021,95
21	432190,99	1239120,00
22	432185,61	1239221,67
23	432170,79	1239507,48
24	432035,45	1239421,79
25	431970,03	1239375,89
26	431913,23	1239325,90
27	431880,32	1239283,01
28	431851,08	1239236,88
29	431811,72	1239164,00

	42470204	1000000 70
30	431782,96	1239078,52
31	431768,71	1239005,10
32	431764,57	1238913,05
33	431772,59	1238838,58
34	431792,41	1238744,76
35	431819,38	1238641,55
36	431827,34	1238597,03
37	431832,33	1238544,02
38	431832,66	1238494,74
39	431827,45	1238444,09
40	431815,86	1238385,11
41	431794,58	1238312,96
42	431770,66	1238256,72
43	431733,41	1238178,05
	Контур № 2	
1	432586,99	1239976,11
2	432555,74	1239911,42
3	432527,34	1239861,81
4	432501,25	1239823,75
5	432476,07	1239787,12
6	432439,42	1239749,30
7	432406,25	1239721,50
8	432363,15	1239690,64
9	432304,99	1239652,89
10	432242,18	1239612,14
11	432237,86	1239676,20
12	432224,67	1239826,87
13	432205,59	1239976,52
14	432186,56	1240106,30
15	432175,45	1240165,78
16	432136,53	1240371,06
17	432047,57	1240864,04
18	432030,17	1240962,59
19	432011,74	1241061,12
20	431997,49	1241158,39
21	431980,00	1241256,61
22	431967,22	1241404,53
23	431959,61	1241551,65
24	431958,84	1241650,50
25	431962,99	1241749,03
26	431972,85	1241896,72
27	431984,19	1241995,03
28	431999,00	1242092,12
29	432020,62	1242212,15
30	432054,85	1242310,63
31	432085,63	1242410,74
32	432155,97	1242639,48
33	432174,05	1242686,84
34	432205,68	1242800,94
35	432244,23	1242891,84

36	432292,65	1242979,01
37	432339,32	1243065,87
38	432387,18	1243148,70
39	432413,22	1243193,76
40	432466,61	1243276,42
41	432554,27	1243396,18
42	432676,39	1243551,06
43	432810,26	1243696,22
44	432954,89	1243829,68
45	433104,85	1243964,29
46	433215,96	1244064,01
47	433326,86	1244165,06
48	433349,03	1244183,35
49	433380,70	1244099,94
50	433410,81	1243991,69
51	433421,41	1243899,21
52	433420,42	1243805,04
53	433411,05	1243727,01
54	433390,91	1243628,95
55	433374,28	1243484,73
56	433382,76	1243380,27
57	433396,81	1243300,15
	Контур №	25
1	431703,87	1238192,74
2	431742,62	1238268,51
3	431764,08	1238320,34
4	431779,62	1238374,25
5	431789,95	1238433,75
6	431796,12	1238498,16
7	431792,62	1238576,25
8	431782,68	1238638,41
9	431766,62	1238707,42
10	431752,76	1238762,68
11	431737,79	1238821,43
12	431729,05	1238897,81
13	431726,20	1238949,38
14	431731,05	1239013,96
15	431747,17	1239086,15
16	431758,40	1239130,22
17	431783,63	1239193,22
18	431817,55	1239256,47
19	431851,33	1239304,27
20	431888,56	1239347,58
21	431949,31	1239406,58
22	432010,08	1239454,97
23	432167,62	1239563,73
24	432164,51	1239620,40
25	432155,10	1239719,18
26	432133,07	1239916,34
27	432106,26	1240092,85

28	432094,98	1240161,44	
29	432084,17	1240221,86	
30	432033,36	1240505,97	
31	431974,78	1240816,15	
32	431970,36	1240835,78	
33	431971,48	1240848,51	
34	431904,39	1241246,94	
35	431895,05	1241347,81	
36	431887,44	1241448,80	
37	431883,01	1241600,64	
38	431884,93	1241701,88	
39	431906,86	1242003,56	
40	431931,25	1242154,92	
41	431948,77	1242254,51	
42	432073,82	1242708,75	
43	432138,80	1242830,46	
44	432168,57	1242896,91	
45	432183,19	1242939,93	
46	432189,43	1242943,45	
47	432221,62	1243015,24	
48	432270,13	1243104,18	
49	432321,06	1243191,74	
50	432347,50	1243234,95	
51	432430,92	1243361,97	
52	432491,12	1243443,46	
53	432584,88	1243563,05	
54	432651,52	1243639,35	
55	432720,18	1243713,83	
56	432790,98	1243786,29	
57	432976,06	1243957,07	
58	433126,96	1244088,34	
59	433199,90	1244156,78	
60	433312,50	1244255,88	
61	433318,87	1244261,65	
62	433318,82	1244261,77	
63	433273,69	1244379,83	
64	433247,27	1244480,75	
65	433240,62	1244505,12	
66	433189,29	1244500,46	
67	433146,35	1244497,23	
68	433108,63	1244492,90	
	Контур № 26		
1	433449,71	1243309,95	
2	433437,07	1243464,69	
3	433443,20	1243540,28	
4	433446,59	1243598,60	
5	433464,50	1243675,99	
6	433482,64	1243675,83	
7	433521,21	1243689,15	
8	433541,14	1243707,99	

9	433555,55	1243736,72
10	433581,92	1243838,77
11	433587,56	1243877,17
12	433587,68	1243906,03
13	433581,99	1243946,74
14	433537,67	1244140,59
15	433539,33	1244165,14
16	433575,72	1244208,21
17	433676,18	1244107,53
18	434085,25	1244513,71
19	433888,98	1244699,33
20	433972,28	1244798,07
21	434042,50	1244883,17
22	434097,42	1244957,01
23	434149,21	1245031,70
24	434202,02	1245118,62
25	434309,72	1245301,35
26	434353,28	1245389,90
27	434354,38	1245392,14
28	434395,02	1245484,77
29	434437,01	1245576,80
30	434473,99	1245670,98
31	434506,48	1245766,80
32	434536,49	1245863,41
33	434585,77	1246059,55
34	434606,41	1246158,54
35	434643,44	1246356,17
36	434655,59	1246455,48
37	434670,45	1246554,37
38	434686,65	1246653,04
39	434741,49	1246948,09
40	434767,94	1247110,68
41	434778,05	1247113,06
42	434804,29	1247123,23
43	434824,28	1247132,53
44	434840,11	1247141,18
45	434868,07	1247160,05
46	434891,10	1247180,49
47	434905,47	1247195,99
48	434919,49	1247212,54
49	434928,88	1247225,32
50	434937,25	1247238,12
51	434944,23	1247249,97
52	434951,97	1247265,03
53	434959,55	1247280,72
54	434966,07	1247296,14
55	434974,03	1247317,87
56	434987,39	1247360,67
57	435021,68	1247437,59
58	435040,24	1247469,12
50	1550 10,27	1211107,12

70	425050 10	1047404.01
59	435059,18	1247494,01
60	435079,92	1247516,54
61	435126,38	1247556,34
1	Контур № 1	
1	433288,47	1244684,33
3	433291,27	1244587,86
4	433287,95	1244568,41 1244560,61
5	433288,82 433316,10	1244563,64
6	433310,10	1244587,34
7	433328,03	1244615,95
8	433330,94	1244653,54
9	433337,57	1244683,10
10	433356,67	1244712,51
11	433590,71	1244712,31
12	433610,14	1244909,32
13	433630,61	1244984,68
14	433655,73	1244976,76
15	·	1244976,76
16	433731,09 433926,62	1243030,34
17	433952,46	1244890,33
18	434092,02	1244690,33
19	434092,02	1245173,79
20	434196,01	1245249,77
21	434247,45	1245334,22
22	434291,37	1245420,06
23	434292,48	1245422,23
24	434331,24	1245513,18
25	434373,08	1245602,76
26	434407,94	1245695,28
27	434441,01	1245788,43
28	434470,11	1245882,91
29	434487,60	1245954,32
30	434482,71	1245958,13
31	434489,76	1245985,12
32	434497,09	1245994,07
33	434515,62	1246075,17
34	434534,99	1246171,96
35	434554,42	1246257,78
36	434557,71	1246279,57
37	434567,35	1246343,33
38	434571,01	1246367,57
39	434583,74	1246466,79
40	434598,24	1246565,73
41	434618,95	1246663,70
42	434646,19	1246861,86
43	434675,89	1247074,76
44	434672,25	1247095,59
45	434672,25	1247095,59
46	434668,94	1247095,20

47	434635,12	1247090,19
48	434602,29	1247084,56
49	434565,98	1247073,54
50	434544,36	1247073,54
51	434523,35	1247052,26
52	434507,28	1247032,20
53	·	·
54	434487,39	1247027,14 1247009,12
34	434463,73 Контур №	
1	433105,16	1244513,86
2	433144,65	1244522,34
3	433184,11	1244531,85
4	433232,94	1244544,80
5		
6	433228,32	1244583,84 1244665,87
7	433226,72	1244684,56
/	433228,45 Контур №	·
1	434960,75	1248361,95
2	434954,27	1248304,49
3	434957,77	1248302,02
4	434949,84	1248251,50
5	434948,23	1248250,84
6	434946,08	1248231,79
7	434940,08	1248035,88
8	434892,69	1247936,53
9	434877,76	1247930,53
10	434861,60	1247763,42
11	434851,86	1247693,91
12	434812,41	1247443,04
13	434794,86	1247276,20
14	434777,17	1247167,46
15	434802,98	1247179,19
16	434826,98	1247179,73
17	434853,71	1247192,73
18	434888,45	1247241,76
19	434917,57	1247278,40
20	434941,25	1247319,72
21	434952,64	1247343,96
22	434979,32	1247412,31
23	434979,52	1247412,31
24	435007,24	1247472,46
25	435019,66	1247472,40
26	435036,26	1247490,14
27	435053,56	1247528,35
28	435068,66	1247543,54
29	435081,65	1247545,54
30	435109,14	1247577,47
50	Контур №	· · · · · · · · · · · · · · · · · · ·
1	434449,55	1247026,12
2	434464,50	1247039,35
	TJ-TTUT,JU	1271037,33

3     434501,30     1247069,16       4     434521,66     1247082,82       5     434535,44     1247091,71       6     434549,23     1247099,13       7     434567,38     1247108,11		
5       434535,44       1247091,71         6       434549,23       1247099,13		
6 434549,23 1247099,13		
· · · · · · · · · · · · · · · · · · ·		
1 / 43430/,38 124/108,11		
8 434584,24 1247115,23		
,		
9     434603,88     1247122,06       10     434624,68     1247128,21		
11 434646,76 1247128,21 11 434646,76 1247133,62		
12 434664,88 1247137,85		
14     434691,72     1247178,60       15     434704,21     1247257,62		
· · · · · · · · · · · · · · · · · · ·		
16 434716,09 1247328,54		
17 434734,51 1247469,73		
18 434793,53 1247811,92		
19     434779,98     1247820,48       20     434786,25     1247860,30		
21 434806,38 1247890,75 22 434814,96 1247948,76		
23 434835,58 1248046,74 24 434842,91 1248146,81		
24     434842,91     1248146,81       25     434854,66     1248246,18		
25 434834,00 1248240,18 26 434858,58 1248265,82		
Контур № 31		
1 435031,37 1248835,93		
2 435029,89 1248825,94		
3 435021,49 1248772,60		
4 435033,53 1248765,49		
5 435021,01 1248685,95		
6 435007,18 1248681,75		
7 434983,22 1248529,62		
8 434965,33 1248402,34		
Контур № 32		
1 434866,69 1248306,44		
2 434876,73 1248356,72		
Контур № 33		
1 434885,24 1248399,34		
2 434893,85 1248442,46		
3 434924,70 1248623,21		
Контур № 34		
1 434927,33 1248638,59		
2 434927,50 1248639,61		
3 434931,86 1248667,89		
Контур № 35		
1 434934,15 1248682,71		
2 434944,65 1248750,72		
3 434954,33 1248811,28		
Контур № 36		
1 435300,44 1251216,48		

2	435304,64	1251169 10
3	· · · · · · · · · · · · · · · · · · ·	1251168,10
4	435317,76	1251162,99
5	435321,82	1251131,66
	435322,33	1251106,21
6 7	435309,86	1251097,29
	435312,14	1251011,49
8	435313,59	1250910,35
9	435312,46	1250809,24
10	435309,86	1250708,13
11	435302,43	1250607,24
12	435292,22	1250506,59
13	435278,53	1250406,37
14	435230,63	1250110,24
15	435198,57	1249912,84
16	435188,04	1249813,28
17	435170,84	1249714,76
18	435123,13	1249418,61
19	435108,13	1249319,74
20	435095,19	1249220,56
21	435073,91	1249122,68
22	435057,00	1249008,66
23	435069,78	1248999,63
24	435062,42	1248951,76
25	435047,61	1248945,42
26	435033,46	1248850,04
1	Контур № 3	
1	434956,01	1248821,73
2	434960,44	1248849,46
3	435007,72	1249133,10 1249232,63
4	435018,44	,
5	435033,54	1249331,48
6	435049,89	1249430,13
7	435067,28	1249528,61
8	435097,91	1249726,24
9	435107,52	1249794,52
10	435098,62	1249800,14
11	435103,92	1249833,76
12	435115,30	1249849,86
13	435125,77	1249924,30
14	435147,23	1250022,14
15	435178,21	1250219,71
16	435187,93	1250319,40
17	435209,95	1250420,81
18	435223,31	1250515,17
19	435228,74	1250613,94
20	435237,19	1250712,29
21	435241,74	1250810,93
22	435243,39	1251008,55
23	435233,14	1251106,91
24	435224,95	1251192,09

25	435223,30	1251205,08
25	Контур № 38	1201200,000
1	435298,78	1251235,58
2	435297,53	1251250,04
3	435295,29	1251265,47
4	435305,20	1251273,56
5	435297,40	1251329,72
6	435284,71	1251334,92
7	435271,30	1251414,02
8	435250,81	1251513,18
9	435245,88	1251535,64
10	435306,25	1251586,57
11	435384,82	1251683,15
12	435438,19	1251777,25
13	435484,67	1251887,72
14	435539,75	1252154,14
15	435552,57	1252245,59
16	435577,47	1252354,18
17	435605,04	1252467,62
18	435643,94	1252573,76
19	435654,75	1252608,71
	Контур № 39	
1	435221,56	1251218,81
2	435199,11	1251395,81
3	435182,10	1251401,62
4	435172,28	1251453,81
5	435184,94	1251463,21
6	435182,13	1251476,15
7	435142,71	1251433,35
8	435116,00	1251394,94
9	435082,25	1251343,72
10	435026,10	1251239,01
11	435009,44	1251213,84
	Контур № 40	
1	435628,07	1252620,96
2	435606,19	1252585,05
3	435580,49	1252522,86
4	435564,79	1252474,19
5	435552,11	1252426,05
6	435536,51	1252346,97
7	435509,97	1252230,16
8	435476,95	1252051,64
9	435446,24	1251903,99
10	435410,10	1251805,27
11	435382,08	1251753,95
12	435320,51	1251667,45
13	435278,75	1251629,59
14	435233,19	1251593,52
15	435229,12	1251612,09
16	435203,29	1251710,01

17	105171.07	1251007.05
17	435174,27	1251807,05
18	435142,59	1251903,26
19	435107,25	1251998,21
20	435032,75	1252185,02
21	434985,29	1252299,88
22	434905,44	1252483,05
23	434826,31	1252666,73
24	434745,54	1252849,49
25	434703,60	1252940,69
26	434667,70	1253033,82
27	434621,58	1253158,02
28	434596,03	1253220,31
29	434538,95	1253329,17
30	434507,03	1253398,94
31	434470,99	1253491,64
32	434444,00	1253586,83
33	434415,32	1253680,81
34	434389,62	1253775,97
35	434369,69	1253856,51
36	434351,46	1253969,20
37	434344,37	1254020,16
38	434325,53	1254164,91
39	434306,28	1254444,06
40	434304,05	1254469,44
41	434307,44	1254486,79
42	434309,68	1254498,22
43	434320,00	1254671,24
44	434326,71	1254698,88
45	434326,89	1254759,38
46	434322,18	1255035,75
47	434308,66	1255066,14
48	434315,92	1255069,40
49	434386,63	1255101,29
	Контур №	1
1	434060,45	1254971,07
2	434072,52	1254974,72
3	434208,21	1255021,11
4	434210,04	1255021,93
5	434210,47	1254951,99
6	434210,47	1254832,84
7	434214,83	1254757,44
8	434214,62	1254742,00
9	434213,22	1254640,64
10	434210,46	1254639,90
11	434207,61	1254622,21
12	434212,85	1254613,83
13	434211,78	1254535,97
14	434204,33	1254532,27
15	434200,09	1254465,58
16	434214,46	1254459,38

17	42421671	1254420.00
17	434216,71	1254420,09
18	434219,37	1254373,92
19	434219,41	1254349,44
20	434220,59	1254310,73
21	434230,53	1254179,00
22	434239,27	1254113,50
23	434243,28	1254086,33
24	434262,51	1253980,78
25	434267,43	1253954,19
26	434289,58	1253855,27
27	434313,95	1253757,14
28	434339,94	1253659,42
29	434368,69	1253562,59
30	434419,08	1253418,90
31	434427,86	1253396,03
32	434426,11	1253375,41
33	434435,31	1253352,32
34	434444,81	1253351,84
35	434473,43	1253277,26
36	434536,07	1253120,67
37	434576,20	1253049,33
38	434633,32	1252910,64
39	434669,74	1252817,46
40	434674,57	1252805,82
41	434702,63	1252738,16
42	434702,72	1252728,20
43	434791,15	1252514,85
44 45	434850,29	1252376,82
45	435030,85 435065,70	1251968,05 1251875,83
47	435098,10	1251782,70
48		1251687,85
49	435125,05	· · · · · · · · · · · · · · · · · · ·
50	435165,38 435145,24	1251541,47 1251523,31
51	435104,19	1251491,87
52	435104,19	1251481,29
53	435069,14	1251431,02
54	435045,85	1251391,04
55	435024,65	1251351,31
56	435013,17	1251350,86
57	434947,02	1251364,75
58	434693,12	1251384,36
59	434687,78	1251410,01
60	434673,46	1251459,75
61	434648,83	1251522,99
01	Контур №	<u> </u>
1	434594,09	1251343,33
2	434703,03	1251338,06
3	434782,22	1251334,91
4	434850,57	1251327,72
	¬₽ТОЭО,Э /	1231321,12

5	434999,16	1251303,52		
6	434999,25	1251287,52		
7	434986,61	1251256,70		
8	434979,26	1251227,76		
Контур № 43				
1	435375,91	1259090,26		
2	435350,51	1259124,82		
3	435307,86	1259182,48		
4	435286,66	1259209,02		
5	435262,88	1259231,13		
6	435243,78	1259161,23		
7	435201,40	1259018,04		
8	435172,67	1258922,49		
9	435114,98	1258729,48		
10	435082,58	1258633,55		
11	435021,79	1258493,85		
12	434979,89	1258402,05		
13	434800,50	1258042,94		
14	434731,99	1257909,76		
15	434684,31	1257820,91		
16	434643,76	1257730,38		
17	434608,24	1257662,45		
18	434575,15	1257597,99		
19	434513,40	1257463,27		
20	434476,91	1257371,38		
21	434443,68	1257278,41		
22	434413,41	1257184,53		
23	434375,51	1257040,97		
24	434340,39	1256847,63		
25	434322,40	1256750,29		
26	434299,52	1256595,96		
27	434293,45	1256396,42		
28	434283,57	1256209,07		
29	434287,09	1256109,22		
30	434287,95	1255959,29		
31	434290,94	1255760,00		
32	434290,49	1255659,58 1255459,64		
34	434291,79	·		
35	434291,44 434295,94	1255359,55 1255094,74		
36	434293,94	1255083,94		
30	434300,74 Контур №			
1	434378,61	1255119,06		
2	434376,01	1255083,94		
<u> </u>	434300,74 Контур №	·		
1	435060,66	1259621,45		
2	435090,64	1259564,77		
3	435094,75	1259552,72		
4	435094,73	1259539,29		
5	435094,99	1259480,18		
J	TJJU74,77	1237400,10		

6	435094,72	1259434,22
7	435096,88	1259407,48
8	435103,12	1259381,19
9	435113,12	1259355,59
10	435129,29	1259329,68
11	435148,79	1259306,62
12	435172,46	1259288,11
13	435192,62	1259276,46
14	435179,35	1259232,65
15	435153,92	1259135,92
16	435125,08	1259040,18
17	435023,93	1258707,53
18	434974,36	1258567,95
19	434894,42	1258387,27
20	434666,12	1257943,20
21	434595,70	1257810,76
22	434538,29	1257698,47
23	434444,10	1257492,30
24	434405,77	1257398,58
25	434370,82	1257303,52
26	434332,55	1257185,54
27	434313,89	1257181,26
28	434304,83	1257149,26
29	434317,96	1257136,08
30	434295,99	1257061,55
31	434231,37	1256763,93
32	434219,87	1256662,94
33	434213,13	1256559,31
34	434207,62	1256468,27
35	434195,14	1256468,88
36	434185,39	1256455,35
37	434205,88	1256439,52
38	434199,38	1256332,27
39	434200,38	1256306,55
40	434185,76	1256295,15
41	434186,77	1256254,76
42	434202,74	1256245,85
43	434206,13	1256158,62
44	434210,10	1255708,70
45	434212,42	1255508,73
46	434214,96	1255381,31
47	434214,37	1255303,03
48	434214,63	1255252,97
49	434212,70	1255188,21
50	434200,28	1255161,82
51	434200,28	1255143,01
52	434209,33	1255139,41
53	434209,87	1255050,02
54	434208,33	1255049,44
55	434064,87	1254999,98

56	434052,80	1254996,33
	Контур № 46	
1	435866,42	1261050,67
2	435847,30	1261070,21
3	435839,08	1261075,33
4	435798,42	1261073,62
5	435798,42	1261073,62
6	435787,69	1261024,41
7	435711,19	1260776,22
8	435692,48	1260694,12
9	435694,32	1260669,99
10	435683,07	1260652,81
11	435668,22	1260587,66
12	435668,91	1260568,98
13	435662,47	1260550,02
14	435652,23	1260543,51
15	435596,75	1260390,28
16	435562,74	1260266,69
17	435518,26	1260122,99
18	435493,51	1260026,67
19	435464,75	1259930,82
20	435326,21	1259450,88
21	435307,28	1259404,54
22	435283,44	1259306,44
23	435279,60	1259292,35
24	435315,16	1259252,36
25	435333,16	1259228,64
26	435345,52	1259207,30
27	435366,35	1259163,88
28	435399,03	1259104,23
	Контур № 47	
1	435081,30	1259634,56
2	435097,61	1259611,48
3	435109,00	1259593,94
4	435120,28	1259572,29
5	435127,38	1259551,83
6	435138,05	1259501,73
7	435145,39	1259430,60
8	435155,30	1259395,63
9	435177,72	1259360,84
10	435209,54	1259332,30
11	435222,84	1259376,20
12	435240,77	1259423,05
13	435250,03	1259472,42
14	435291,41	1259616,57
15	435319,74	1259712,46
16	435361,43	1259856,53
17	435393,08	1259951,46
18	435416,35	1260048,81
19	435457,50	1260193,04

20	12510576	1260299.04
	435485,76	1260288,94
21 22	435515,43	1260384,44
	435561,32	1260588,18
23	435582,56	1260646,12
24 25	435571,59	1260653,49
-	435585,75	1260677,00
26	435623,81	1260758,66
27	435615,07	1260756,60
28	435612,72	1260767,98
29	435628,67	1260771,92
30	435632,36	1260781,97
31	435662,14	1260884,40
32	435646,07	1260898,17
33	435653,63	1260932,43
34	435673,68	1260937,00
35	435675,83	1260947,34
36	435684,73	1260962,44
37	435706,26	1261057,08
38	435675,11	1261003,84
39	435664,49	1260990,25
1	Контур №	
1	435932,54	1263791,61
2	435835,38	1263807,87
3	435756,94	1263811,96
4	435702,08	1263811,29
5	435660,86	1263816,26
6	435665,55	1263778,82
7	435691,73	1263629,42
8	435709,43	1263531,77
9	435733,35	1263383,75
10	435745,71	1263283,55
11	435772,92	1263136,93
12	435789,47	1262988,79
13	435794,56	1262888,38
14	435804,32	1262788,38
15	435822,38	1262639,40
16	435836,14	1262478,92
17	435875,29	1262141,13
18	435889,11	1261989,51
19	435893,18	1261888,16
20	435892,89	1261735,99
21	435887,80	1261635,38
22	435872,27	1261534,39
23	435870,33	1261517,39
24	435852,99	1261378,21
25	435839,73	1261283,73
26	435811,40	1261133,16
27	435806,69	1261111,54
28	435806,69	1261111,54
29	435836,98	1261110,87

30	435856,41	1261098,41
31	435870,17	1261084,50
32	435885,31	1261066,27
32	Контур № 4	· · · · · · · · · · · · · · · · · · ·
1	435640,77	1261009,57
2	435669,93	1261057,53
3	435680,10	1261072,87
4	435691,82	1261083,96
5	435707,10	1261094,41
6	435717,06	1261097,60
7	435733,40	1261151,88
8	435751,02	1261249,02
9	435779,00	1261392,86
10	435777,53	1261399,09
11	435783,50	1261438,72
12	435797,82	1261590,77
13	435795,65	1261605,11
14	435796,36	1261634,85
15	435794,54	1261689,61
16	435797,57	1261787,86
17	435800,64	1261935,48
18	435793,36	1262083,06
19	435781,67	1262190,23
20	435749,31	1262428,60
21	435743,37	1262460,09
22	435739,83	1262461,09
23	435737,04	1262479,90
24	435738,14	1262485,09
25	435730,74	1262527,04
26	435703,01	1262725,09
27	435689,40	1262824,15
28	435663,14	1262972,01
29	435636,95	1263170,26
30	435634,12	1263270,67
31	435619,22	1263369,57
32	435603,80	1263518,78
33	435594,75	1263618,41
34	435588,61	1263768,79
35	435580,05	1263842,07
36	435458,48	1263896,78
37	435426,98	1263913,69
38	435401,77	1263932,95
39	435280,61	1263979,56
•	Контур №	
1	436020,12	1266266,94
2	435998,05	1266279,63
3	435982,15	1266287,66
4	435969,31	1266297,29
5	435956,22	1266309,83
6	435948,92	1266319,07

7	425020 10	1266226 10
8	435939,10	1266336,19
9	435921,28	1266379,16
10	435909,33 435896,97	1266398,45 1266408,85
-	<u> </u>	· · · · · · · · · · · · · · · · · · ·
11 12	435871,34	1266418,04
13	435859,79	1266371,40
14	435834,42	1266273,69
15	435807,81 435769,25	1266177,07 1266032,70
16	435743,31	1265935,46
17	435701,97	1265791,71
18		1265623,72
19	435656,58 435625,89	1265503,29
20		1265406,32
21	435605,94 435588,78	·
22		1265309,24
23	435577,04	1265211,19
24	435560,79 435556,27	1265063,88 1264867,46
25		1264767,51
26	435553,59 435569,47	1264605,28
27		
28	435602,77	1264424,41
29	435620,53	1264306,93 1264092,11
30	435646,69	·
31	435646,79 435652,98	1263928,59 1263879,15
32	·	·
33	435683,47 435702,99	1263876,17 1263872,87
34	435782,68	1263857,09
35	435814,50	1263853,80
36	435840,30	1263850,50
37	435940,77	1263830,20
37	Контур №	· · · · · · · · · · · · · · · · · · ·
1	435286,98	1264002,76
2	435353,44	1263984,96
3	435444,21	1263958,13
4	435573,39	1263898,99
5	435571,20	1263917,76
6	435555,51	1263982,23
7	435526,50	1264113,68
8	435513,47	1264212,81
9	435493,87	1264361,50
10	435488,40	1264470,75
11	435475,84	1264598,24
12	435480,74	1264664,62
13	435480,07	1264765,96
14	435476,18	1264917,83
15	435486,13	1265069,42
16	435498,44	1265220,83
17	435520,35	1265371,20
18	435552,30	1265519,73
	, -	·

19	435576,16	1265618,13
20	435601,53	1265715,19
21	435626,43	1265812,02
22	435665,71	1265956,76
23	435692,24	1266053,16
24	435719,30	1266149,41
25	435757,00	1266294,58
26	435765,03	1266323,07
27	435766,33	1266344,67
28	435767,78	1266350,06
29	435774,97	1266358,30
30	435783,93	1266390,06
31	435793,51	1266436,40
32	435758,22	1266445,09
33	435739,48	1266450,25
34	435712,24	1266462,41
35	435687,10	1266479,18
36	435619,64	1266532,26
37	435576,61	1266573,00
	Контур № 5	52
1	436028,67	1266280,36
2	436007,85	1266294,71
3	435991,46	1266308,38
4	435973,53	1266326,07
5	435963,62	1266348,07
6	435954,19	1266389,42
7	435948,00	1266409,12
8	435939,76	1266423,94
9	435930,40	1266436,66
10	435917,58	1266447,98
11	435900,54	1266458,92
12	435881,19	1266465,64
13	435881,93	1266469,23
14	435887,95	1266519,99
15	435908,17	1266619,43
16	435924,86	1266726,70
17	435933,30	1266793,44
18	435939,21	1266870,81
19	435944,96	1266971,60
20	435954,85	1267222,67
21	435960,62	1267522,47
22	435967,80	1267821,86
23	435978,97	1268228,23
24	435993,75	1268380,66
25	435985,38	1268422,05
26	435986,72	1268469,30
27	436014,33	1268475,75
28	436029,44	1268481,71
29	436049,55	1268495,32
30	436066,11	1268516,01

31	436073,05	1268531,25
32	436077,74	1268555,36
33	436074,84	1268582,61
34	436070,60	1268594,74
35	436063,50	1268607,94
36	436046,33	1268627,12
37	436025,07	1268639,91
38	·	1268643,80
39	436012,89 436015,91	1268752,99
40	435998,22	1268762,83
	·	· ·
41	436007,67	1268930,72
42	436025,73	1268939,73
	436032,39	1269000,83
44	436022,26	1269007,65
45	436027,63	1269114,89
46	436075,89	1269356,69
47	436100,06	1269452,64
48	436128,21	1269549,15
49	436190,49	1269737,60
50	436218,65	1269834,25
51	436275,70	1270026,34
52	436370,72	1270353,67
53	436370,72	1270353,67
54	436389,28	1270348,68
55	436422,03	1270337,24
56 57	436449,82	1270316,50 1270217,88
37	436551,06 <b>Контур №</b>	
1	436107,32	1270530,04
2	436147,14	1270490,94
3	436195,16	1270447,10
4	436225,97	1270416,90
5	436252,57	1270397,58
6	436283,45	1270377,38
7	436297,21	1270378,02
8	436270,26	1270288,05
9	436211,76	1270101,68
10	436174,10	1269951,58
11	436132,01	1269807,65
12	436086,34	1269664,76
13	436041,50	1269521,63
14	436014,08	1269424,23
15	435994,55	1269324,76
16	435963,84	1269176,11
17	435952,83	1269102,34
18	435907,75	1268873,99
19	435918,40	1268818,43
20	435914,87	1268741,22
21	435912,37	1268650,95
22	435891,72	1268646,77
22	733071,72	1200070,77

24	23	135892 22	1269644 12
25 435841,90 1268611,67 26 435830,16 1268587,88 27 435825,86 1268555,88 28 435828,06 1268539,75 29 435832,87 1268525,78 30 435840,24 1268512,38 31 435857,40 1268493,91 32 435881,61 1268479,66 33 435891,93 126847,34 34 435909,80 1268423,63 35 435898,66 1268373,49 36 435888,47 126825,92 37 435888,47 126825,92 38 435888,47 1268196,39 39 435901,51 1268186,66 40 435903,99 1268173,75 40 435897,01 1267923,93 41 435887,01 1267923,93 42 435887,01 1267923,93 43 43587,01 1267574,11 45 43587,01 1267574,11 45 43587,06 126872,39 47 43586,93 1266631,44 435889,93 1266875,08 49 435863,18 1266875,08 49 435883,91 1266675,08 49 435863,18 1266875,08 50 435848,39 1266671,24 51 43587,08 1266674,16 48 43587,08 1267424,28 46 435874,47 1267224,39 47 435876,65 1267124,31 48 435869,93 1266675,08 49 435863,18 1266681,44 52 43587,98 1266631,44 52 435819,91 1266633,80 53 435804,86 1266484,22 55 435804,86 1266484,22 55 435804,86 1266484,22 56 435776,36 1266486,38 57 435739,12 1266694,51 58 435776,36 1266486,38 59 435637,53 1266554,17			
26		·	· · · · · · · · · · · · · · · · · · ·
27			
28		·	· ·
29		· · · · · · · · · · · · · · · · · · ·	
30	<del></del>	· · · · · · · · · · · · · · · · · · ·	
31			·
32		· · · · · · · · · · · · · · · · · · ·	· · · · · · · · · · · · · · · · · · ·
33		·	· ·
34			
35	<del></del>		· ·
36		· · · · · · · · · · · · · · · · · · ·	
37			
38			· ·
39			
Контур М	<u>54</u>
2     436486,43     1270327,02       3     436467,88     1270352,39       4     436450,13     1270370,93       5     436436,25     1270382,03       6     436420,14     1270391,09       7     436395,27     1270401,45       8     436385,69     1270404,33       9     436415,85     1270506,00       10     436485,61     1270745,00	1	• • • • • • • • • • • • • • • • • • • •	
3       436467,88       1270352,39         4       436450,13       1270370,93         5       436436,25       1270382,03         6       436420,14       1270391,09         7       436395,27       1270401,45         8       436385,69       1270404,33         9       436415,85       1270506,00         10       436485,61       1270745,00			
4       436450,13       1270370,93         5       436436,25       1270382,03         6       436420,14       1270391,09         7       436395,27       1270401,45         8       436385,69       1270404,33         9       436415,85       1270506,00         10       436485,61       1270745,00	3	436467,88	
6     436420,14     1270391,09       7     436395,27     1270401,45       8     436385,69     1270404,33       9     436415,85     1270506,00       10     436485,61     1270745,00	4	436450,13	1270370,93
7       436395,27       1270401,45         8       436385,69       1270404,33         9       436415,85       1270506,00         10       436485,61       1270745,00	5	436436,25	1270382,03
8     436385,69     1270404,33       9     436415,85     1270506,00       10     436485,61     1270745,00	6	436420,14	1270391,09
9     436415,85     1270506,00       10     436485,61     1270745,00	7	436395,27	1270401,45
10 436485,61 1270745,00	8	436385,69	1270404,33
	9	436415,85	1270506,00
11 426512.16 1270940.51	10	436485,61	1270745,00
11 430312,10 12/0840,51	11	436512,16	1270840,51

10	426550.00	1270022 27
12	436550,90	1270932,36
13	436626,24	1271112,96
14	436654,09	1271179,98
15	436689,50	1271187,86
16	436715,75	1271211,46
17	436737,46	1271253,79
18	436762,74	1271301,18
19	436791,34	1271346,66
20	436823,10	1271389,99
21	436860,43	1271433,98
22	436896,34	1271479,15
23	436930,79	1271525,44
24	436937,21	1271521,04
25	436965,80	1271562,81
26	436911,86	1271600,52
27	437093,26	1271857,71
	Контур №	
1	436990,87	1271868,89
2	436883,74	1271716,60
3	436875,53	1271717,13
4	436845,98	1271669,37
5	436848,07	1271665,90
6	436788,25	1271580,86
7	436729,65	1271611,69
8	436700,29	1271555,50
9	436664,28	1271573,52
10	436636,51	1271518,02
11	436679,11	1271496,59
12	436580,00	1271294,53
13	436570,74	1271242,94
14	436585,97	1271214,07
15	436551,96	1271147,66
16	436493,45	1271007,40
17	436458,26	1270912,41
18	436428,33	1270826,30
19	436404,26	1270744,54
20	436352,98	1270576,36
21	436316,63	1270446,95
22	436311,24	1270427,70
23	436259,40	1270444,79
24	436208,93	1270476,22
25	436162,88	1270510,23
26	436116,62	1270541,37
, 1	Контур №	
1	437155,39	1271945,80
2	437440,46	1272349,97
3	437470,43	1272329,18
4	437488,12	1272353,33
5	437461,67	1272371,74
6	437466,11	1272386,33

7	437494,05	1272425,95
8	437624,24	1272603,19
9	437708,05	1272730,27
10	437764,52	1272815,80
11	437704,32	1272904,35
12	437842,02	1273000,25
13	·	1273000,23
14	437853,26 437869,29	1273029,38
15	437809,29	1273126,05
16		1273120,03
17	438022,63	·
-	438041,89	1273250,38
18	438152,22	1273313,67
19	438046,94	1273519,27
20	438078,63	1273615,34
21	438114,22	1273708,91
22	438137,88	1273806,33
23	438162,07	1273959,84
24	438207,12	1274046,63
25	438232,15	1274143,61
26	438264,47	1274238,23
27	438293,98	1274333,76
28	438330,28	1274427,10
29	438387,18	1274618,84
30	438414,54	1274713,95
31	438497,17	1274691,45
32	438541,53	1274678,46
33	438566,39	1274672,39
34	438583,76	1274671,17
35	438639,99	1274674,99
1	<b>Контур №</b> 437056,74	1271962,52
2		1271902,32
3	437365,64	·
4	437355,66	1272408,53
5	437373,13	1272432,94 1272426,18
6	437382,90	1272420,18
7	437408,85	1272620,59
8	437492,72	, ,
9	437503,81	1272653,16
10	437637,71	1272912,55
11	437663,98	1272954,01 1272982,03
12	437687,76	·
<del></del>	437707,34	1273010,86
13 14	437741,82	1273048,79 1273143,11
15	437777,16	· · · · · · · · · · · · · · · · · · ·
16	437805,15	1273229,57
17	437770,69 437827,61	1273378,16 1273510,57
18		· ·
19	437911,68 437945,46	1273557,19 1273658,46
20	437970,18	1273755,54
20	43/3/0,18	12/3/33,34

21	128027.07	1272904.75
22	438027,07 438090,02	1273894,75 1274084,54
23	· · · · · · · · · · · · · · · · · · ·	·
24	438119,75	1274180,00
	438148,48	1274275,78
25	438229,00	1274512,43
26	438315,98	1274743,76
27	438298,53	1274747,16
28	438278,00	1274745,30
29	438263,94	1274737,82
30	438251,44	1274726,92
31	438237,50	1274708,32
32	438218,59	1274675,38
33	438211,03	1274667,14
34	438201,99	1274659,76
35	438194,76	1274655,02
36	438185,27	1274649,84
37	438171,42	1274644,53
38	438160,79	1274642,22
39	438148,00	1274640,59
40	438122,62	1274639,52
1	Контур №	
1	438639,25	1274690,23
2	438602,44	1274690,08
3	438567,06	1274698,96
4	438550,01	1274705,87
5	438506,06	1274721,73
6	438423,01	1274752,70
7	438423,01	1274752,70
8	438425,47	1274764,08
9	438513,73	1275049,92
10	438562,62	1275190,37
11	438596,97	1275283,29
12	438634,19	1275375,68
13	438675,60	1275465,64
14	438738,61	1275600,57
15	438805,23	1275733,12
16	438853,06	1275820,39
17	438901,38	1275906,56
18	438950,43	1275993,05
19	439004,49	1276075,70
20	439086,67	1276199,97
21	439140,80	1276283,16
22	439230,95	1276401,64
23	439318,45	1276520,91
24	439414,86	1276635,19
25	439480,48	1276710,65
26	439585,25	1276815,76
27	439688,25	1276922,90
28	439762,89	1276989,00
29	439875,81	1277086,63

30	439917,20	1277114,56
31	439993,99	1277175,76
32	440228,85	1277355,81
33	440431,96	1277496,34
34	440596,48	1277604,07
35	440635,89	1277634,57
36	440720,97	1277687,39
37	440807,01	1277736,91
38	440950,54	1277809,46
39	440980,45	1277793,84
40	441018,80	1277795,22
41	441051,65	1277801,72
42	441100,32	1277824,43
43	441083,13	1277860,98
44	441193,63	1277908,92
45	441205,75	1277899,88
46	441265,84	1277924,27
47	441267,09	1277940,79
48	441295,56	1277953,14
49	441316,59	1277937,25
50	441337,31	1277955,64
51	441380,52	1277987,77
52	441394,33	1277945,07
53	441444,90	1277962,49
54	441506,54	1277990,52
55	441557,47	1278034,44
56	441636,11	1278062,08
57	441776,07	1278112,76
58	441871,66	1278139,07
59	441968,32	1278161,11
60	442065,53	1278180,54
61	442162,66	1278200,25
62	442260,19	1278218,00
63	442359,67	1278231,03
64	442597,68	1278258,40
65	442704,46	1278268,91
66	442866,08	1278287,06
67	443002,74	1278300,47
68	443151,78	1278317,19
69	443301,04	1278331,71
70	443400,80	1278338,71
71	443599,74	1278358,77
72	443752,57	1278368,97
73	443736,07	1278349,44
74	443683,24	1278304,79
75 <b>7</b> 5	443626,74	1278269,42
76	443569,50	1278230,70
77	443517,65	1278189,23
78	443500,61	1278171,66
79	443485,80	1278149,99

80	443469,69	1278118,48
	Контур № 59	
1	443832,73	1278685,14
2	443824,24	1278601,45
3	443820,22	1278553,54
4	443811,75	1278513,14
5	443802,99	1278460,64
6	443802,99	1278460,64
7	443797,09	1278460,07
8	443691,81	1278445,70
9	443443,22	1278419,78
10	443243,91	1278403,56
11	443094,71	1278388,48
12	442995,35	1278377,29
13	442858,46	1278366,33
14	442646,91	1278345,15
15	442348,14	1278313,47
16	442147,54	1278282,93
17	442062,73	1278265,74
18	441902,03	1278225,81
19	441754,30	1278193,23
20	441670,79	1278179,07
21	441605,15	1278163,80
22	441556,43	1278150,16
23	441464,43	1278119,84
24	441414,75	1278126,45
25	441381,39	1278123,60
26	441330,73	1278106,44
27	441346,08	1278061,12
28	441297,96	1278042,98
29	441252,00	1278038,03
30	441238,11	1278038,85
31	441229,25	1278029,75
32	441233,23	1278023,90
33	441219,03	1278013,22
34	441042,77	1277946,76
35	441026,50	1277981,36
36	440978,28	1277959,04
37	440952,20	1277937,89
38	440928,31	1277913,39
39	440918,97	1277880,47
40	440817,19	1277826,61
41	440682,07	1277758,69
42	440545,77	1277692,08
43	440458,02	1277641,87
44	440398,84	1277604,08
45	440396,33	1277605,31
46	440349,29	1277574,73
47	440349,37	1277572,49
48	440287,60	1277533,04

40	440204.96	1277474 90
49	440204,86	1277474,89
50	440082,64	1277385,09
51	440003,37	1277322,32
52	439887,47	1277224,57
53	439778,77	1277118,80
54	439706,18	1277048,74
55	439598,48	1276942,59
56	439493,31	1276833,97
57	439427,22	1276757,85
58	439327,35	1276644,45
59	439232,86	1276526,54
60	439171,37	1276446,78
61	439155,90	1276429,80
62	439136,09	1276419,74
63	439116,18	1276392,05
64	439119,58	1276385,83
65	439082,39	1276324,73
66	439019,45	1276245,79
67	438968,64	1276158,56
68	438915,00	1276073,34
69	438831,85	1275947,00
70	438733,82	1275770,80
71	438688,78	1275680,59
72	438643,77	1275590,37
73	438582,45	1275452,13
74	438525,95	1275311,91
75	438488,11	1275218,49
76	438452,74	1275124,09
77	438343,06	1274815,79
78	438331,31	1274784,53
79	438314,91	1274786,55
80	438305,89	1274786,15
81	438295,93	1274785,09
82	438281,95	1274781,82
83	438267,73	1274776,07
84	438255,79	1274769,17
85	438243,83	1274759,50
86	438232,27	1274747,11
87	438193,42	1274685,34
88	438185,98	1274676,40
89	438178,20	1274669,12
90	438168,45	1274663,30
91	438151,57	1274657,93
92	438122,06	1274654,65
, 1	Контур № (	
1	447624,92	1279464,43
2	447556,55	1279478,13
3	447506,53	1279496,29
4	447468,23	1279510,01
5	447446,17	1279508,42

6         447410,96         1279520,75           7         447363,03         1279526,62           8         447332,57         1279517,79           9         447287,80         1279493,70           10         447232,42         1279461,81           11         447188,68         1279434,99           12         447143,66         1279434,73           14         447016,59         1279461,66           15         446982,65         1279468,88           16         446950,36         1279468,88           16         446910,98         1279464,58           18         446910,98         1279468,50           17         446910,98         1279468,50           19         446760,54         1279345,81           20         446714,45         1279345,81           20         446714,45         1279290,51           21         446604,59         1279290,51           21         446604,59         1279128,33           24         446313,71         127918,41           23         446443,80         1279128,33           24         446167,01         1278961,39           27         446045,29         1278893			
51 444201,81 1278406,28	49	444238,94	1278414,25
	50	444232,64	1278395,77
52 444168,52 1278407,47	51	444201,81	1278406,28
	52	444168,52	1278407,47
53 443826,72 1278374,54	53	443826,72	1278374,54
54 443808,63 1278342,89	54	443808,63	1278342,89
55 443768,85 1278307,93	55	443768,85	1278307,93

56	443736,24	1278287,40			
57	443639,11	1278225,59			
58	443604,69	1278206,54			
59	443560,33	1278181,09			
60	443541,33	1278164,26			
61	443523,91	1278143,62			
	·				
02	62 443496,41 1278103,00 Контур № 61				
1	443863,51	1278682,86			
2	443859,30	1278599,30			
3	443860,19	1278510,23			
4	443858,18	1278474,58			
5	443874,76	1278467,54			
6	443973,65	1278477,05			
7	443976,49	1278488,15			
8	444067,66	1278503,85			
9	444077,86	1278487,08			
10	444193,89	1278498,24			
11	444235,89	1278506,22			
12	444241,91	1278523,88			
13	444273,30	1278513,18			
14	444306,67	1278516,20			
15	444306,23	1278521,11			
16	444334,49	1278537,30			
17	444343,27	1278521,97			
18	444373,83	1278526,83			
19	444432,25	1278529,87			
20	444467,57	1278529,71			
21	444488,87	1278526,61			
22	444536,97	1278531,24			
23	444635,47	1278540,28			
24	444655,87	1278544,54			
25	444660,62	1278560,81			
26	444706,42	1278566,48			
27	444727,01	1278559,38			
28	444731,52	1278560,32			
29	444924,19	1278603,15			
30	445121,41	1278636,95			
31	445315,98	1278686,62			
32	445508,02	1278743,22			
33	445648,31	1278795,22			
34	445740,69	1278832,29			
35	445831,58	1278872,47			
36	445921,21	1278915,01			
37	446009,11	1278960,67			
38	446095,38	1279009,02			
39	446171,00	1279051,40			
40	446269,08	1279118,48			
41	446358,36	1279174,63			
42	446406,01	1279214,30			

43	446482,07	1279286,49
44	446513,30	1279346,69
45	446629,94	1279427,55
46	446711,18	1279429,73
47	446759,61	1279463,43
48	446785,45	1279502,78
49	446796,85	1279550,85
50	446790,94	1279609,54
51	446797,15	1279709,57
52	446792,16	1279769,52
53	446792,12	1279846,41
54	446784,27	1279877,68
55	446757,13	1279918,83
56	446716,19	1279953,70
57	446705,00	1279972,84
58	446589,15	1280051,38
59	446540,54	1280086,57
60	446508,71	1280110,90

